
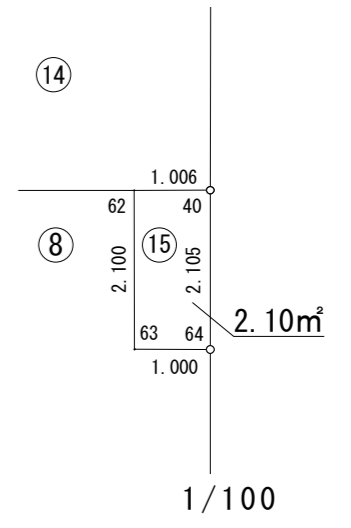
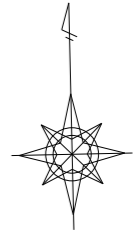


画地出来形確認測量図

街区番号	44BL
街区面積	3635.69㎡
画地面積	3635.60㎡

令和4年7月17日調整

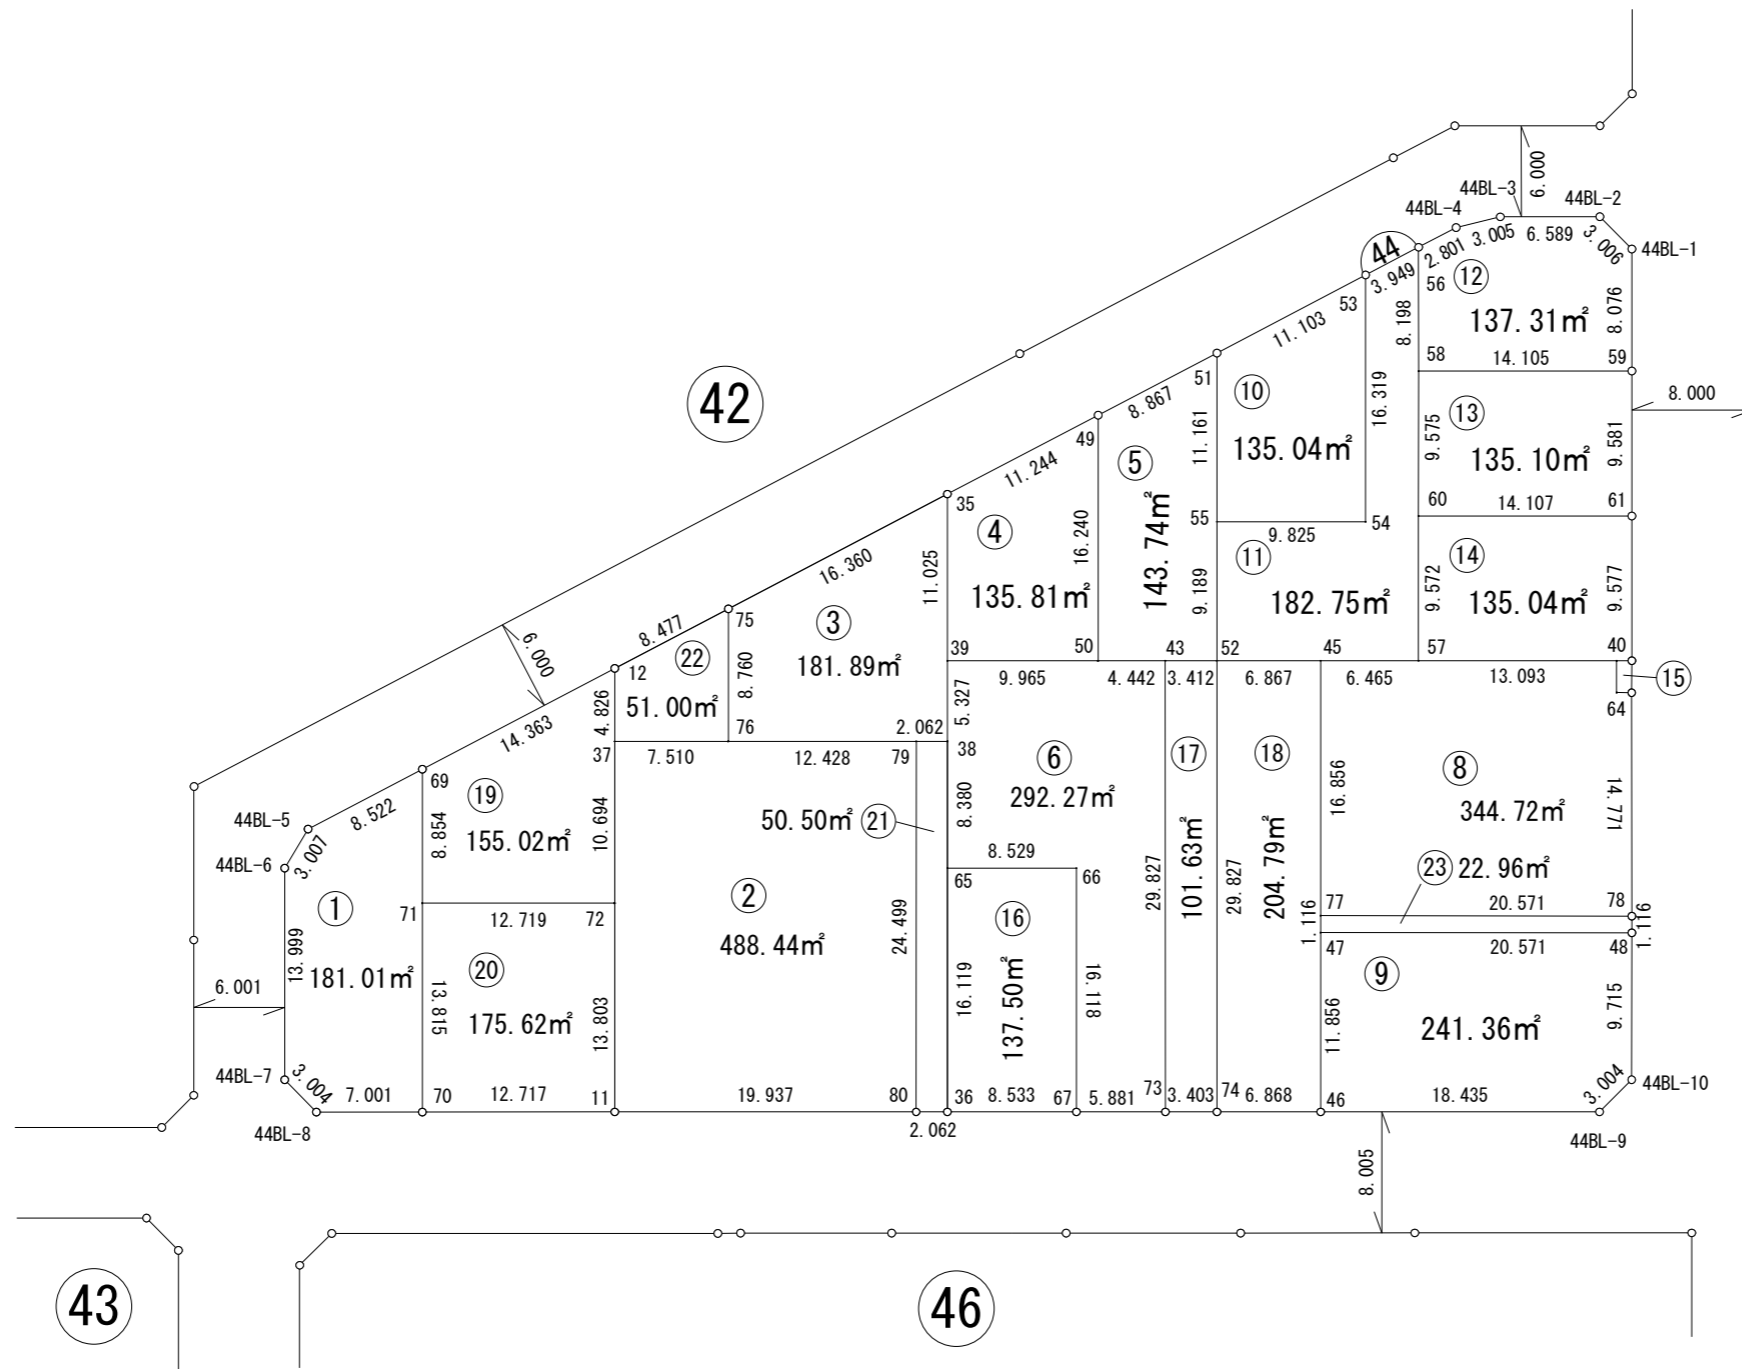

※世界測地系面積です。