
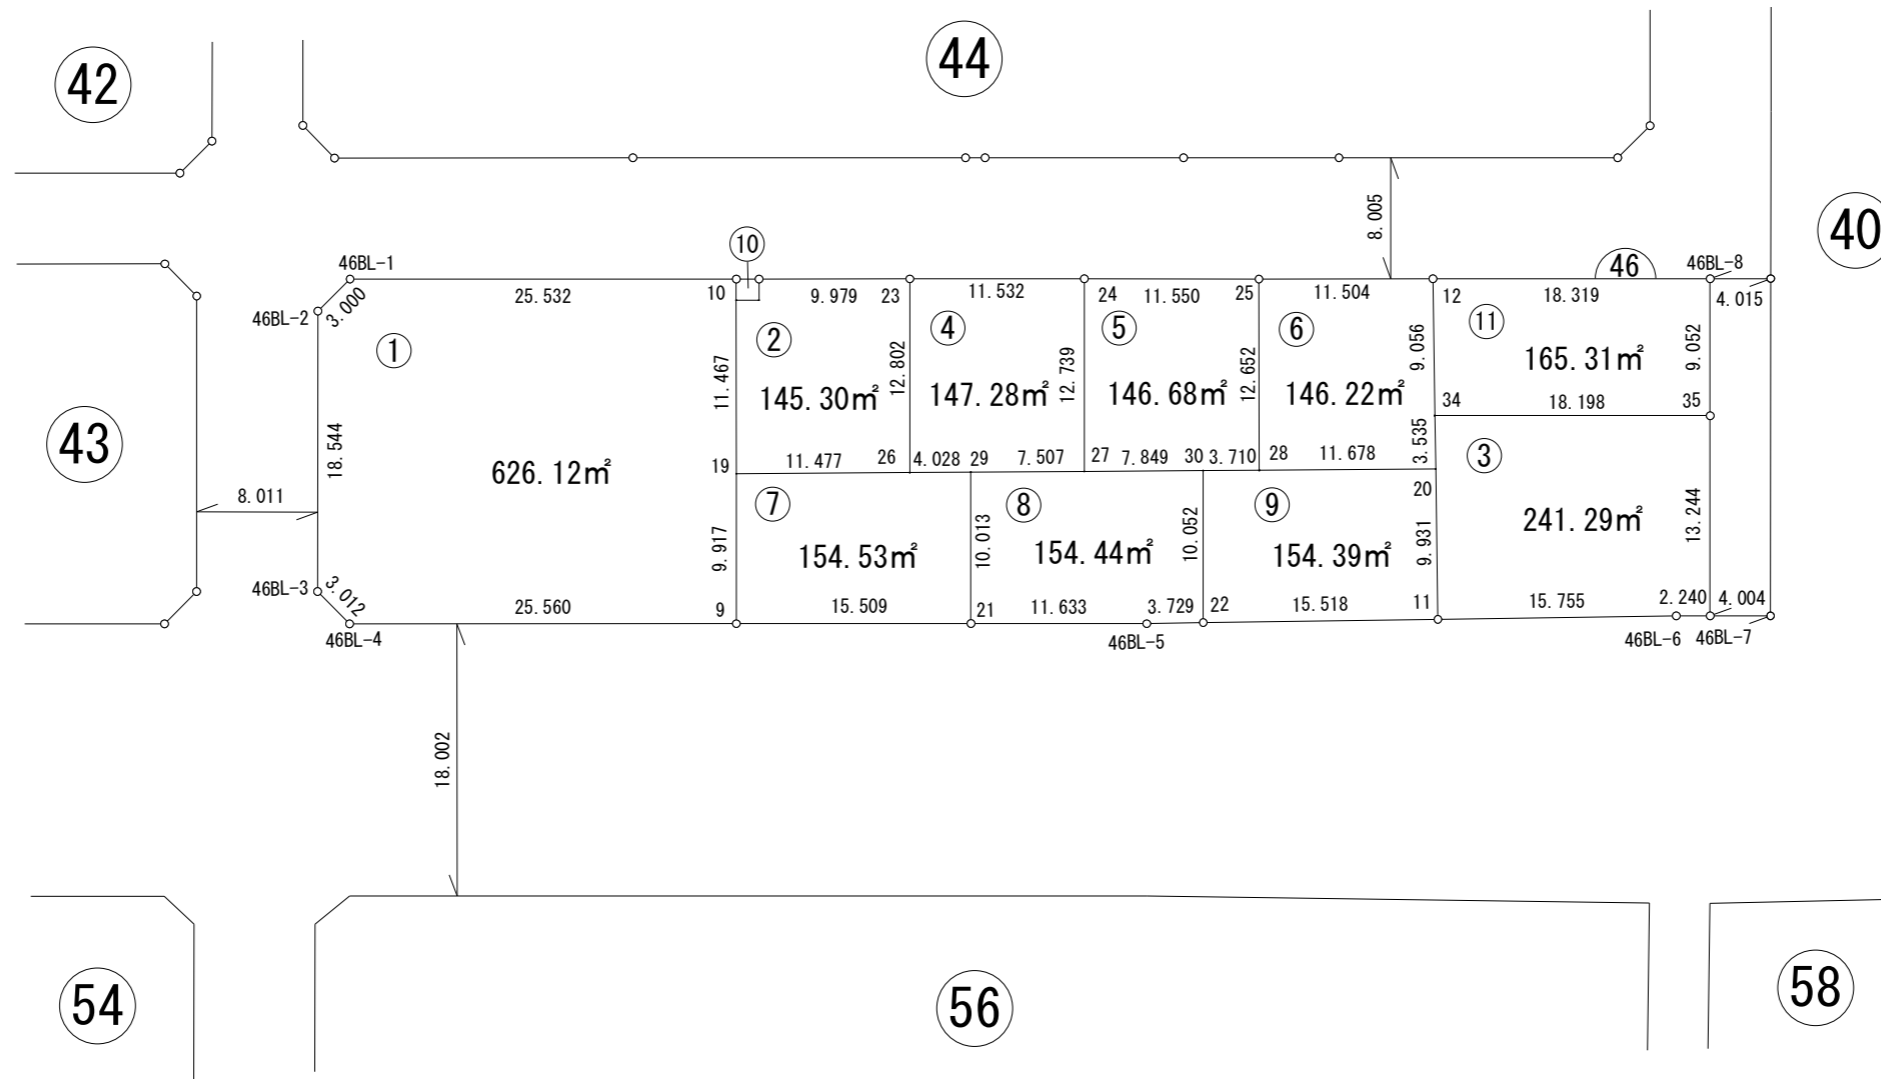
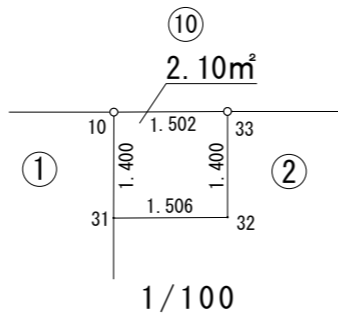


画地出来形確認測量図

街区番号	46BL
街区面積	2083.70㎡
画地面積	2083.66㎡

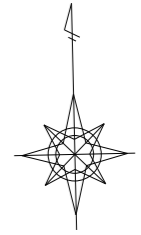

※世界測地系面積です。