
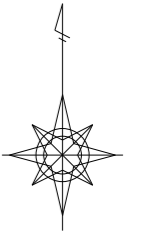


1:500

画地出来形確認測量図

街区番号	47BL
街区面積	5489.77㎡
画地面積	5489.74㎡

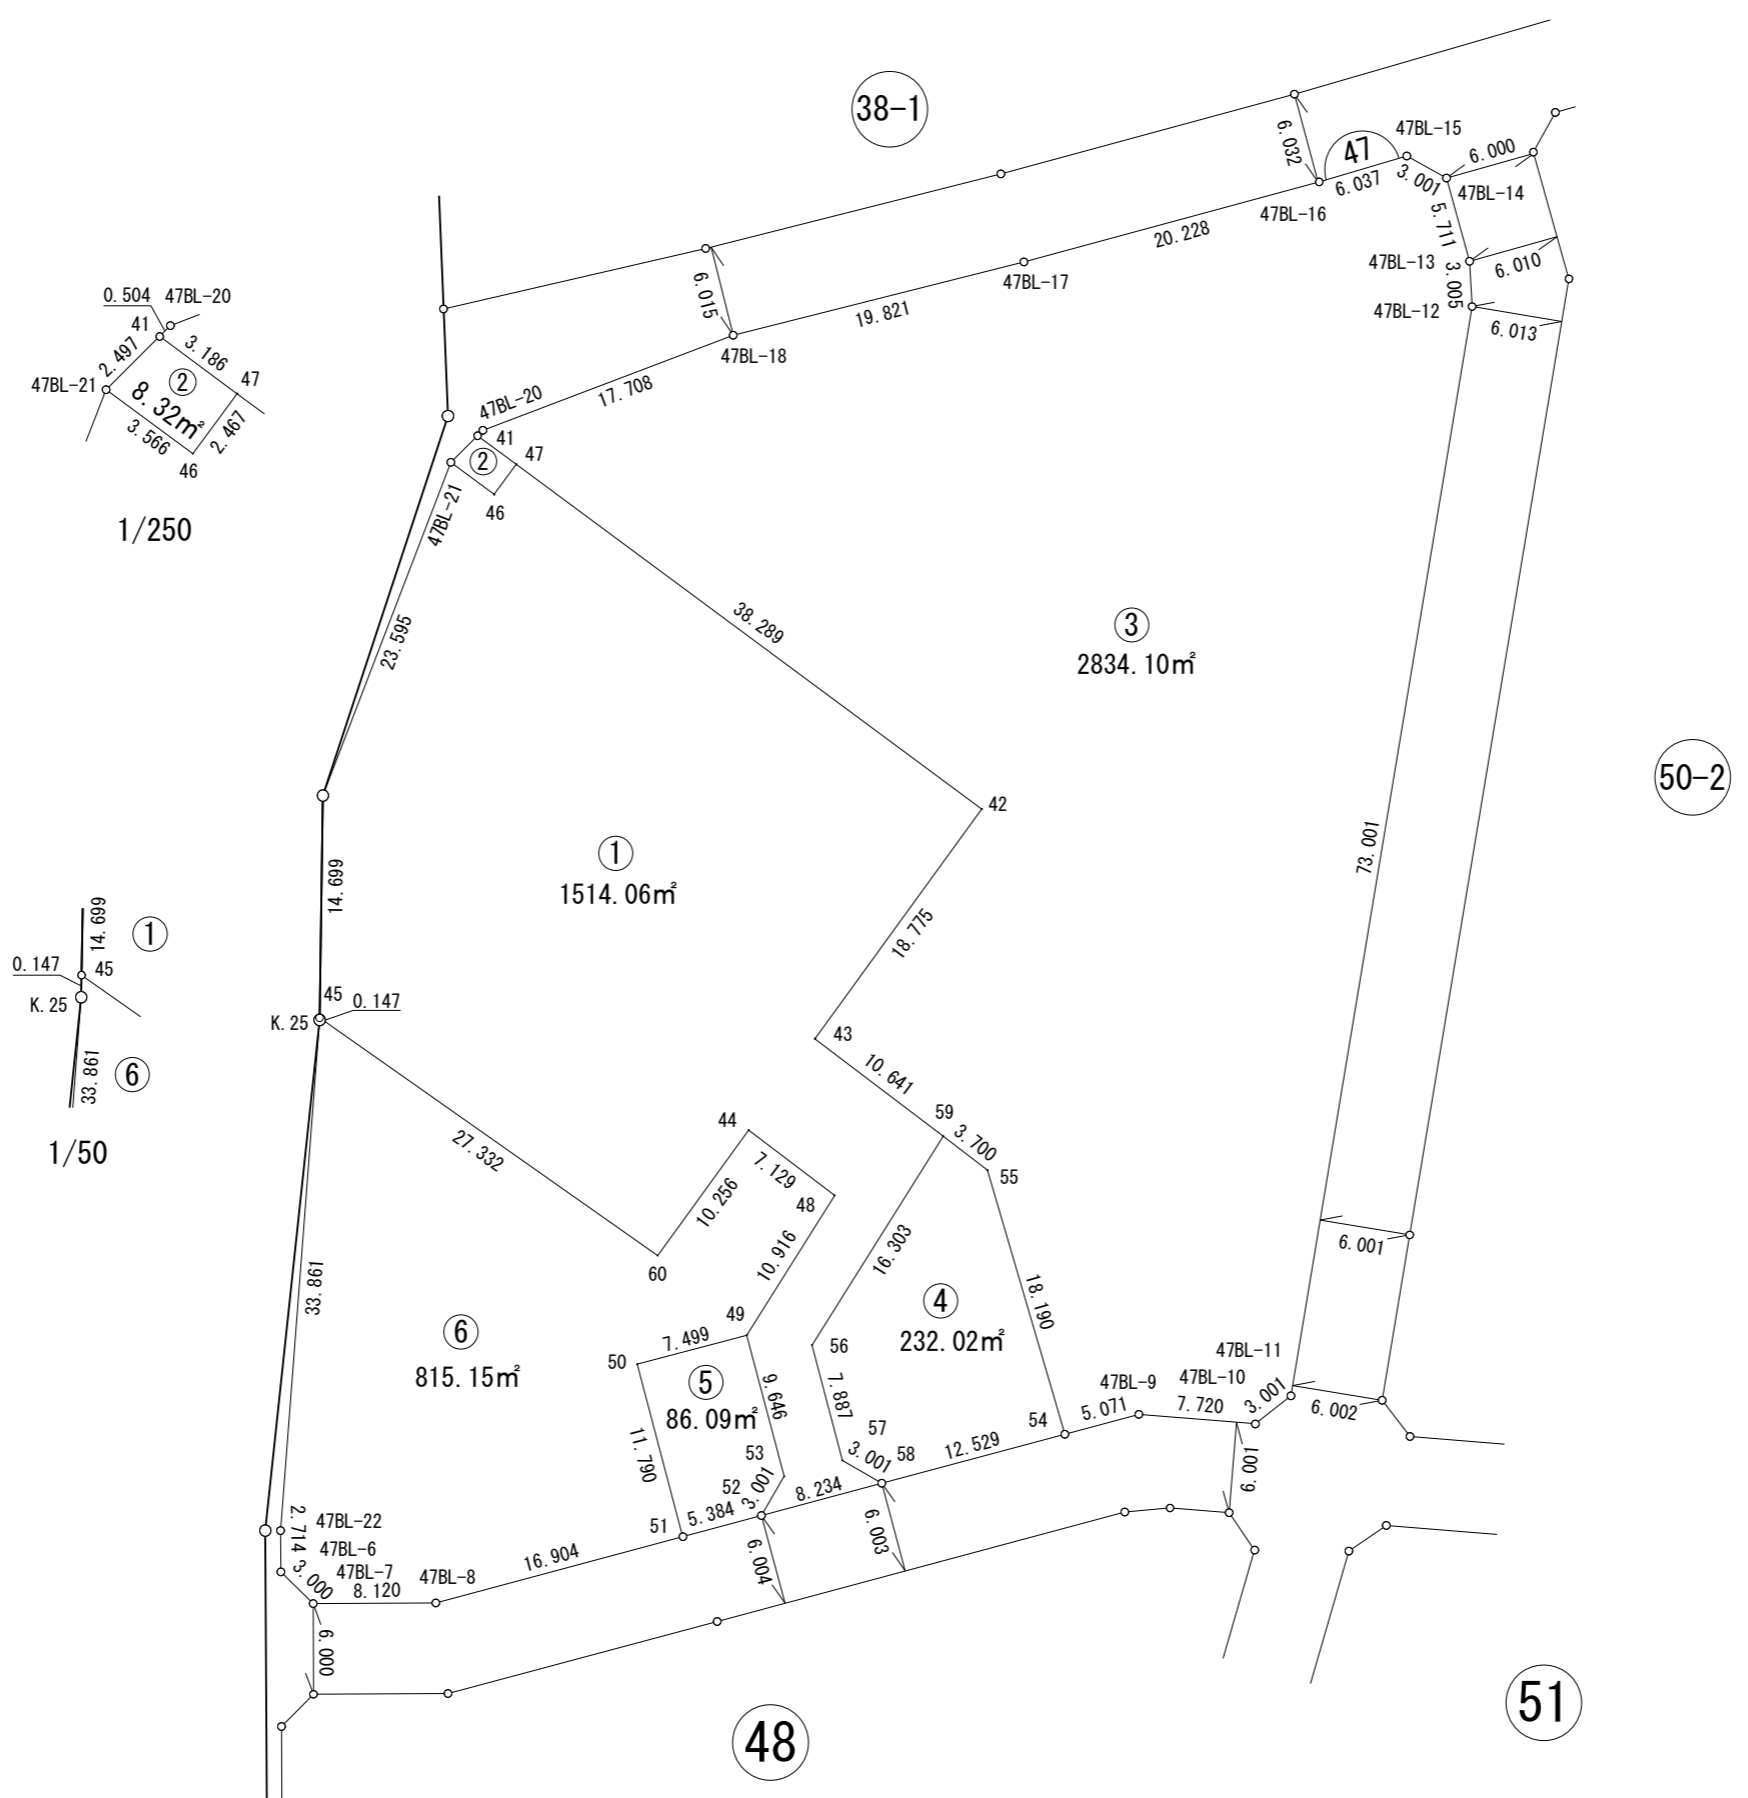

※世界測地系面積です。