
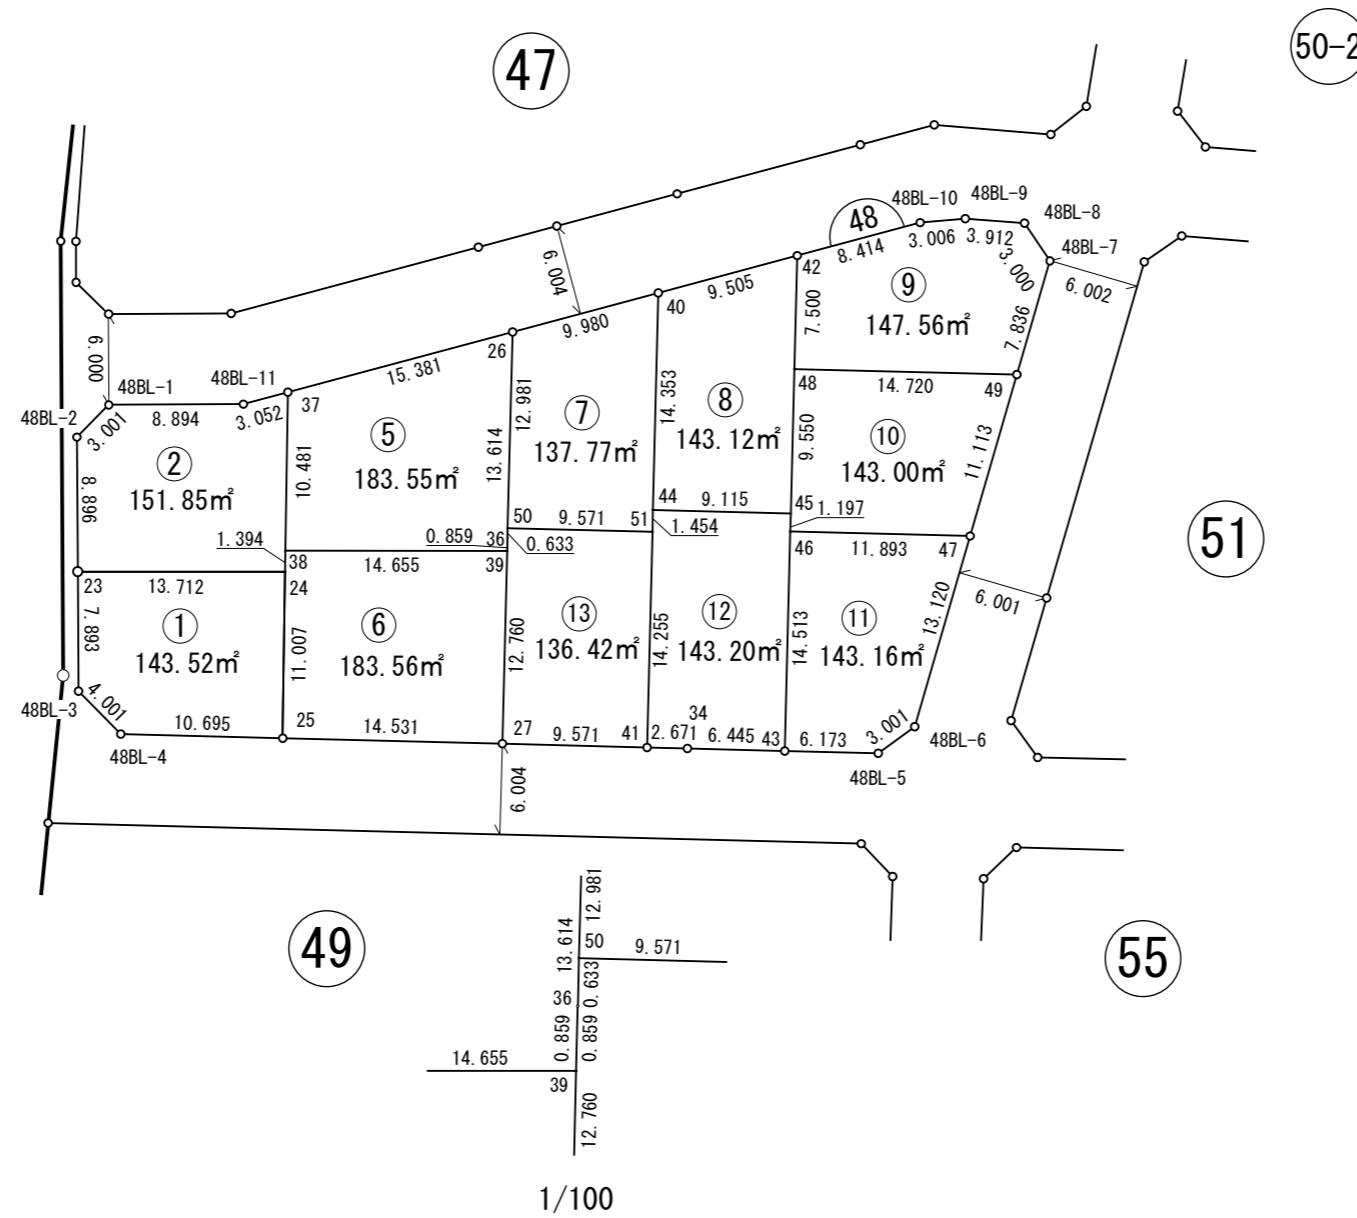


画地出来形確認測量図

街区番号	48BL
街区面積	1656.76㎡
画地面積	1656.71㎡

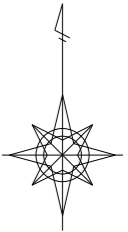

※世界測地系面積です。