

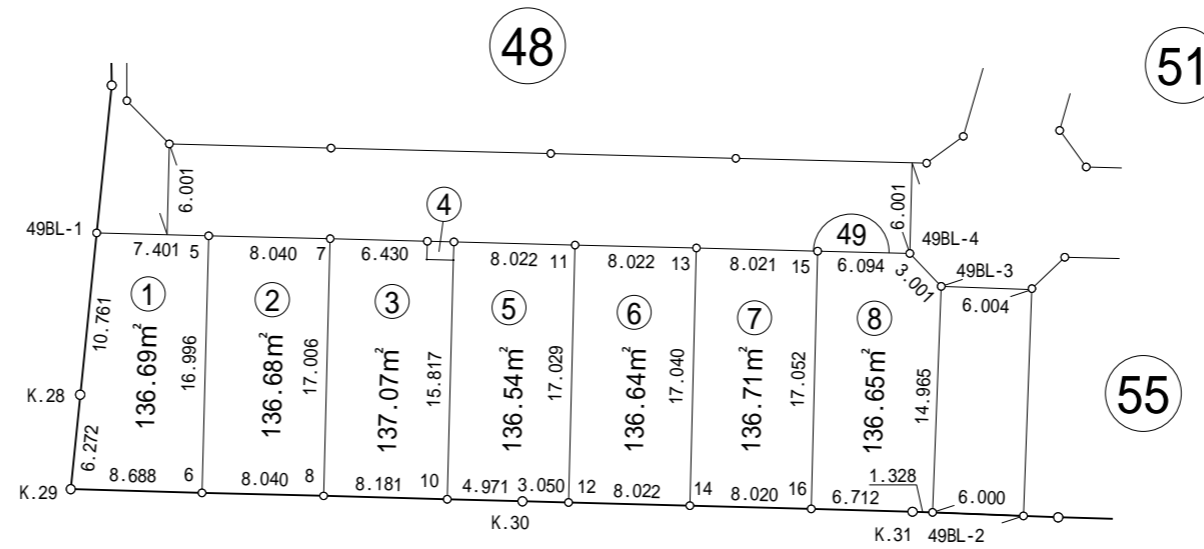


画地出来形確認測量図

街区番号	49BL
街区面積	959.12m ²
画地面積	959.08m ²

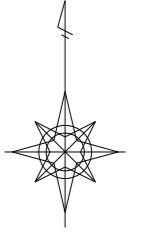

松戸市

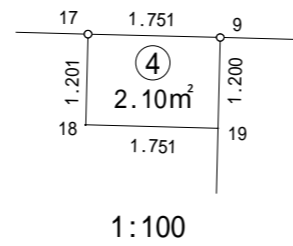

世界測地系面積です。