
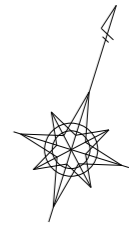


画地出来形確認測量図

街区番号	4 B L
街区面積	4896.79㎡
画地面積	4896.76㎡

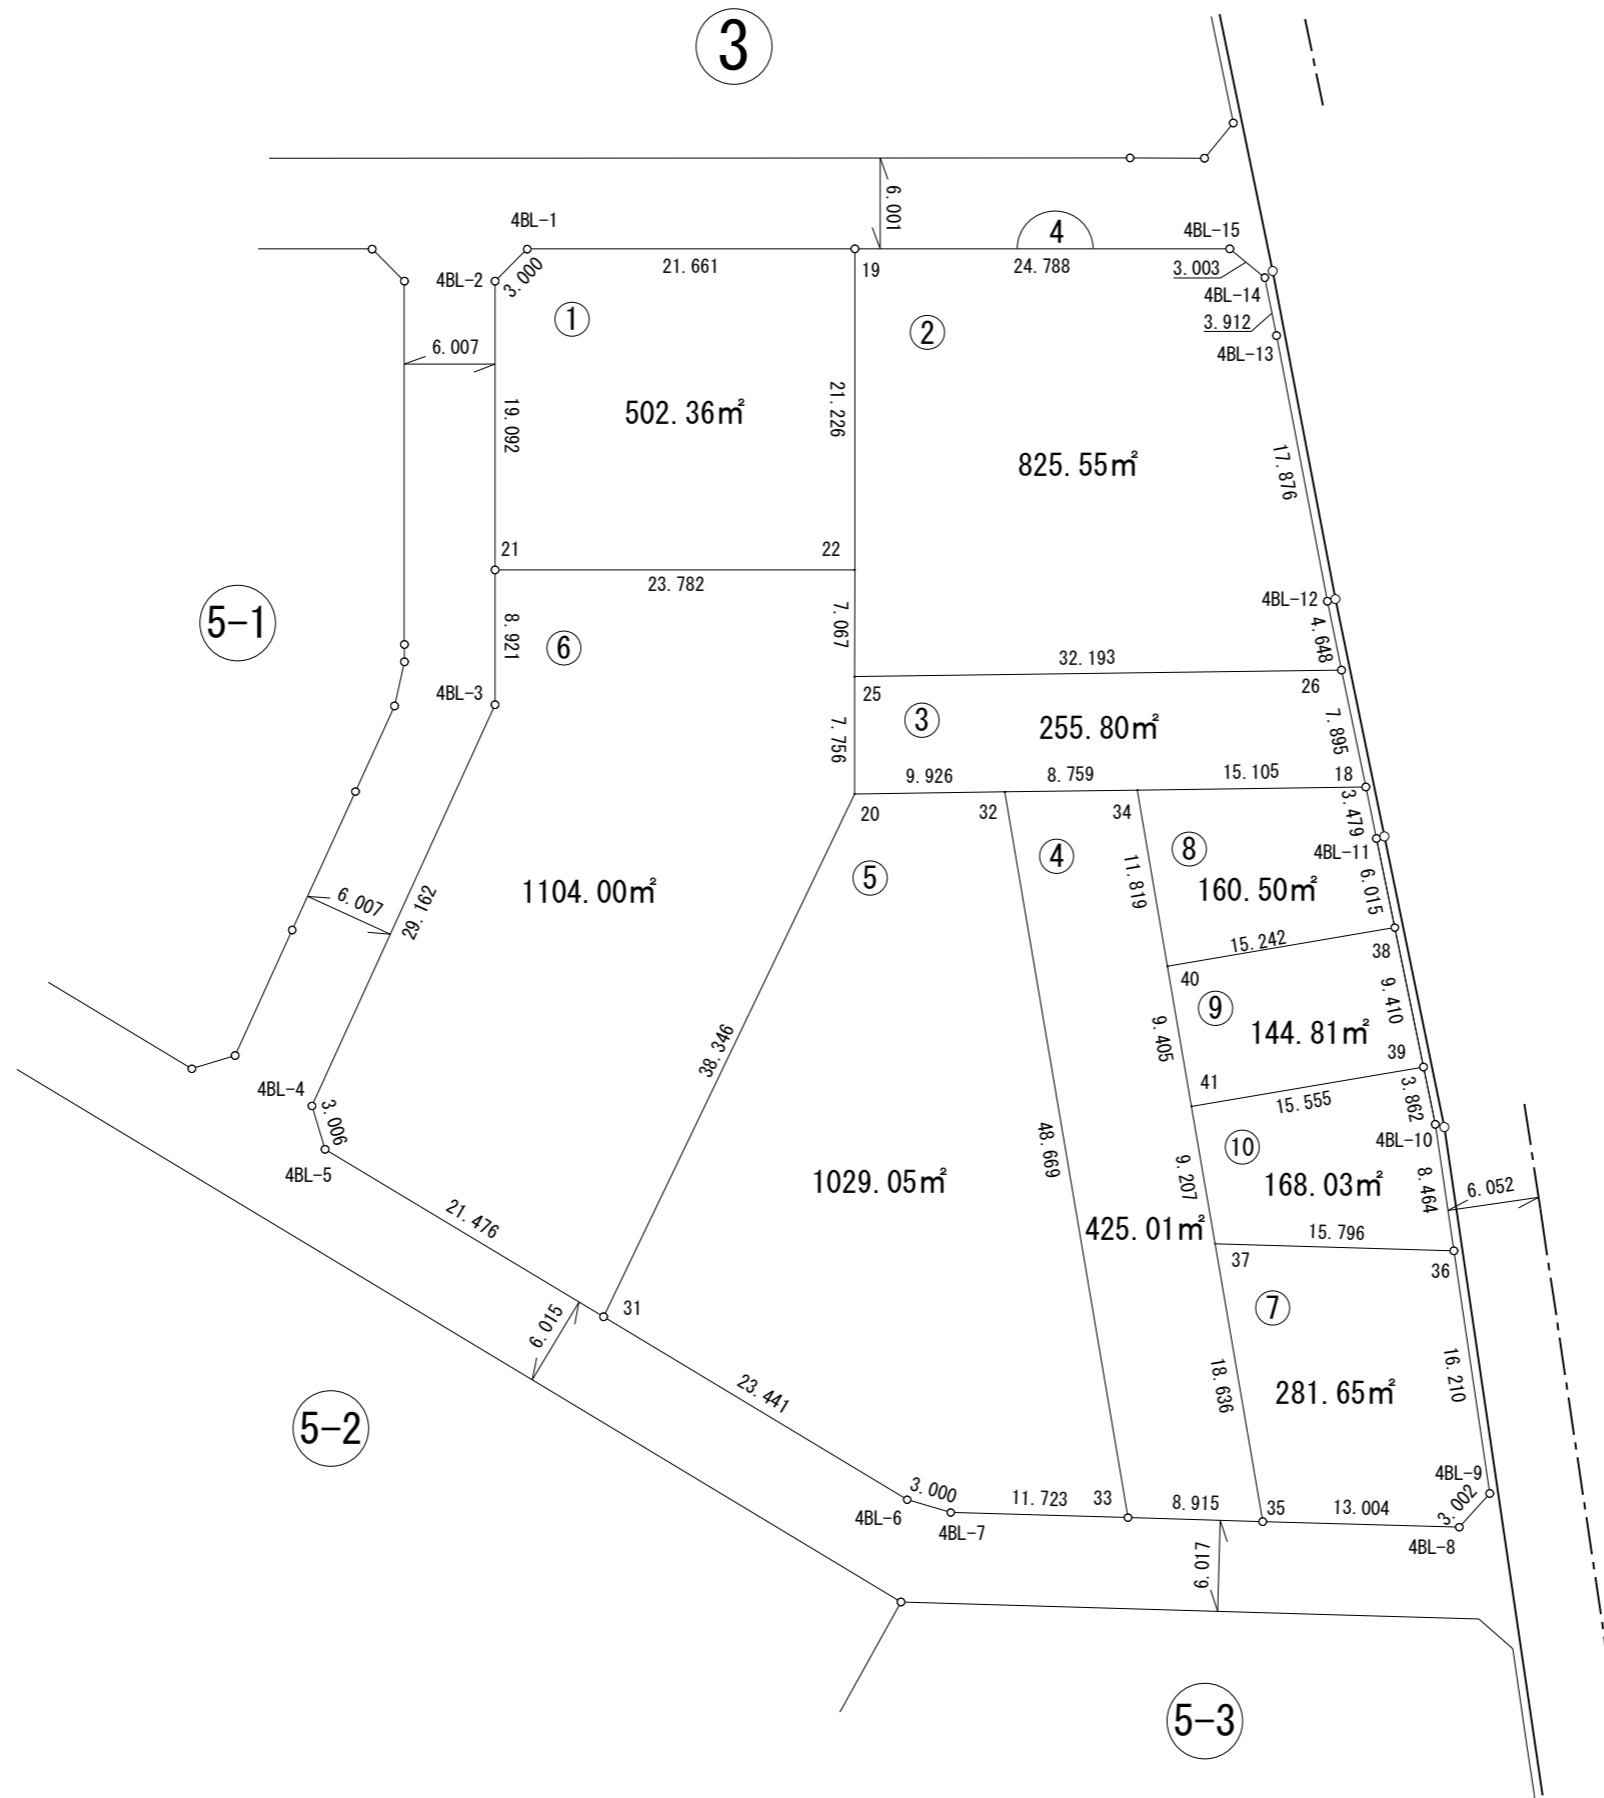

※世界測地系面積です。