
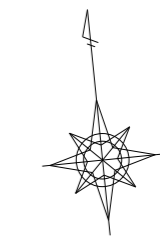


画地出来形確認測量図

街区番号	5-1BL
街区面積	1506.81㎡
画地面積	1506.77㎡

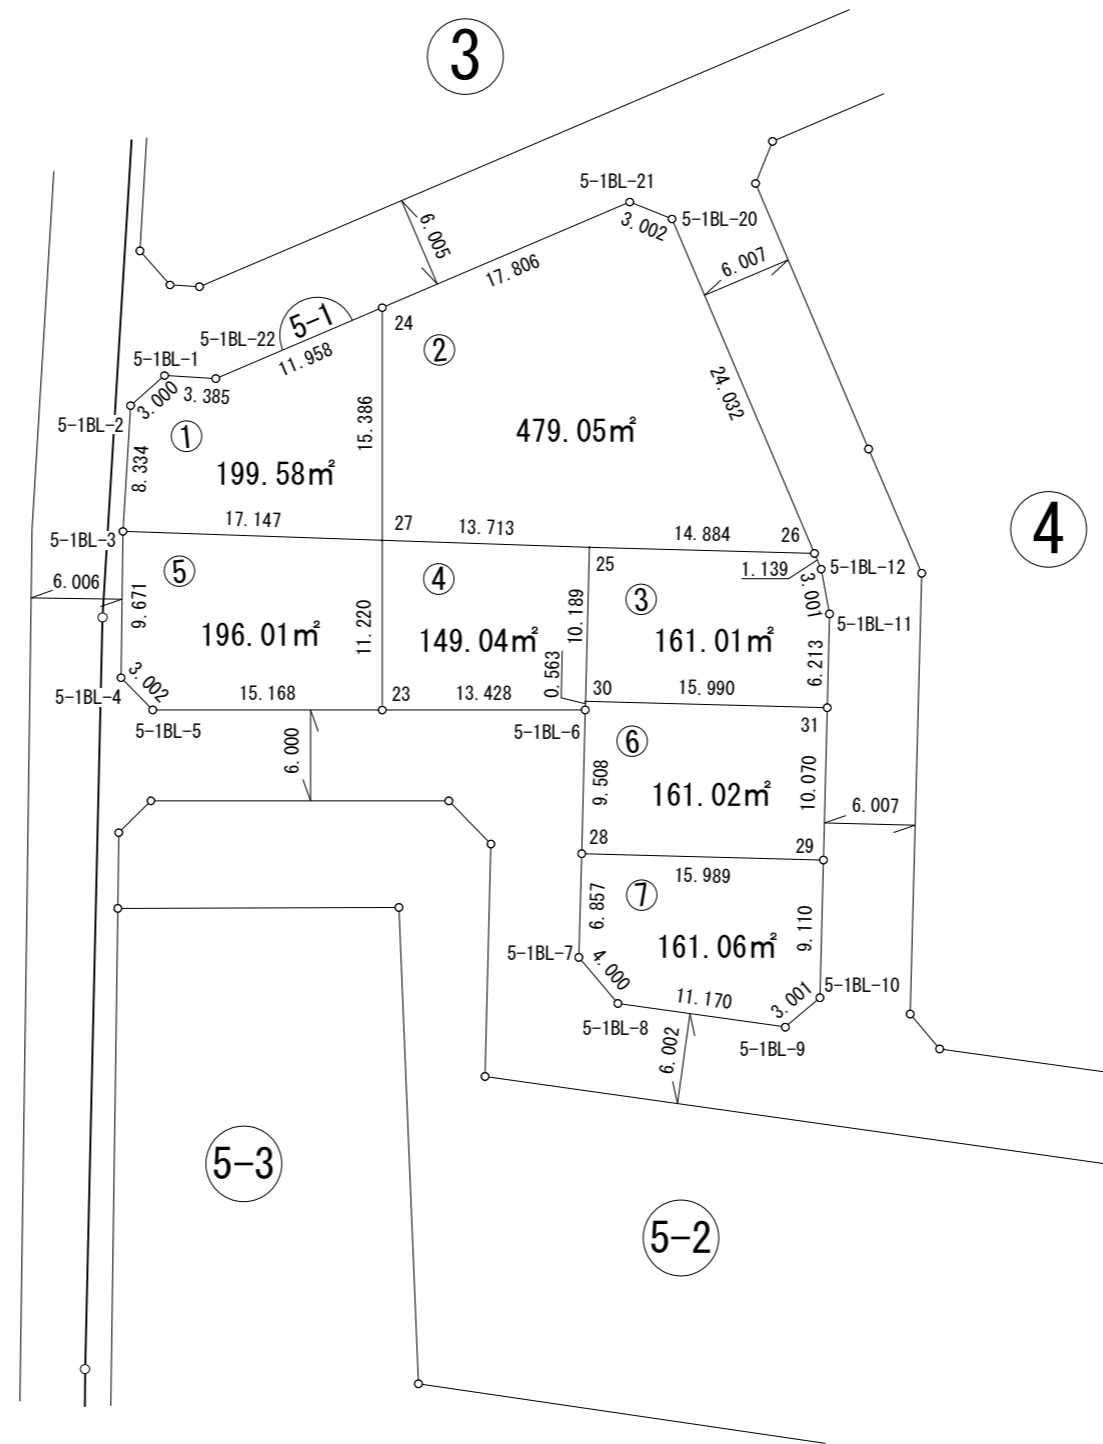

※世界測地系面積です。