
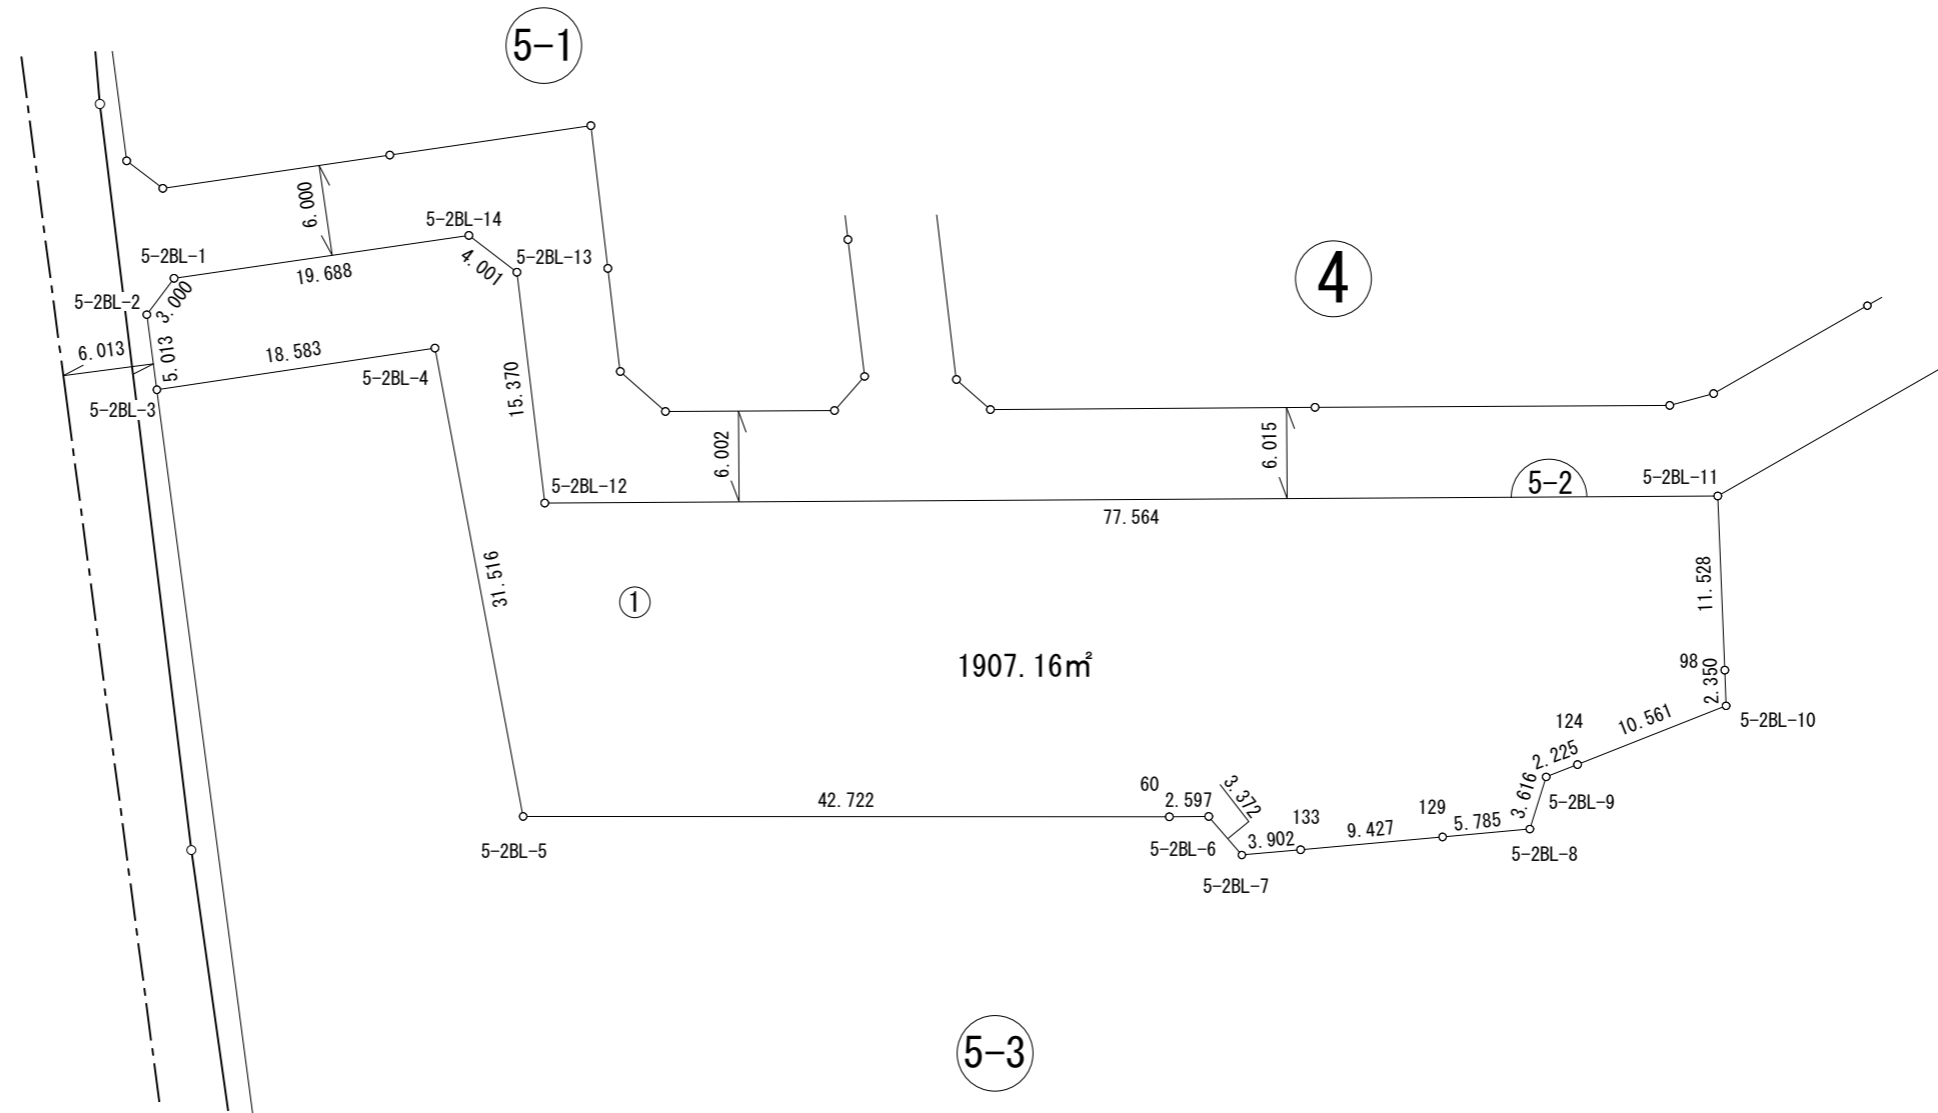


画地出来形確認測量図

街区番号	5-2BL
街区面積	1907.16㎡
画地面積	1907.16㎡

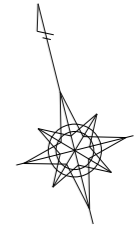

※世界測地系面積です。