
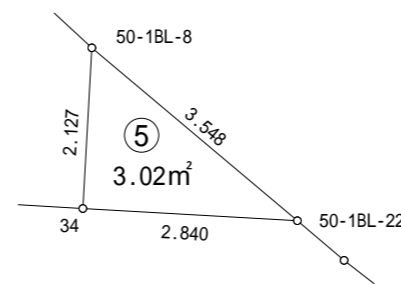
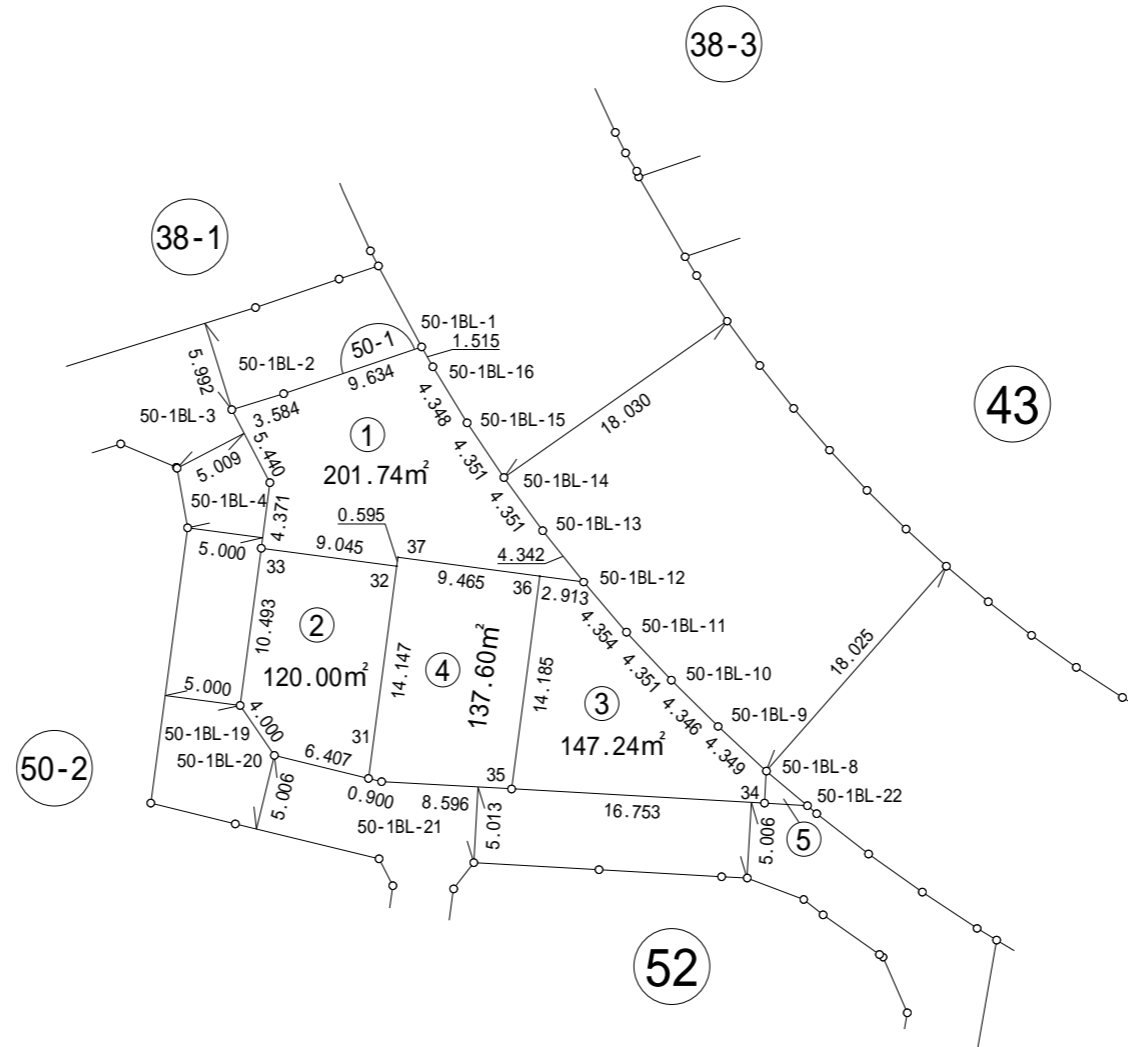


画地出来形確認測量図

街区番号	50-1BL
街区面積	609.62m ²
画地面積	609.60m ²

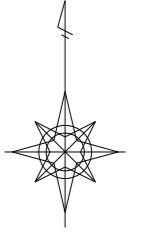

1/100

世界測地系面積です。