
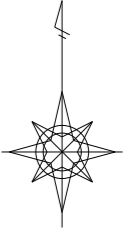


画地出来形確認測量図

街区番号	50-2BL
街区面積	2564.35㎡
画地面積	2564.27㎡

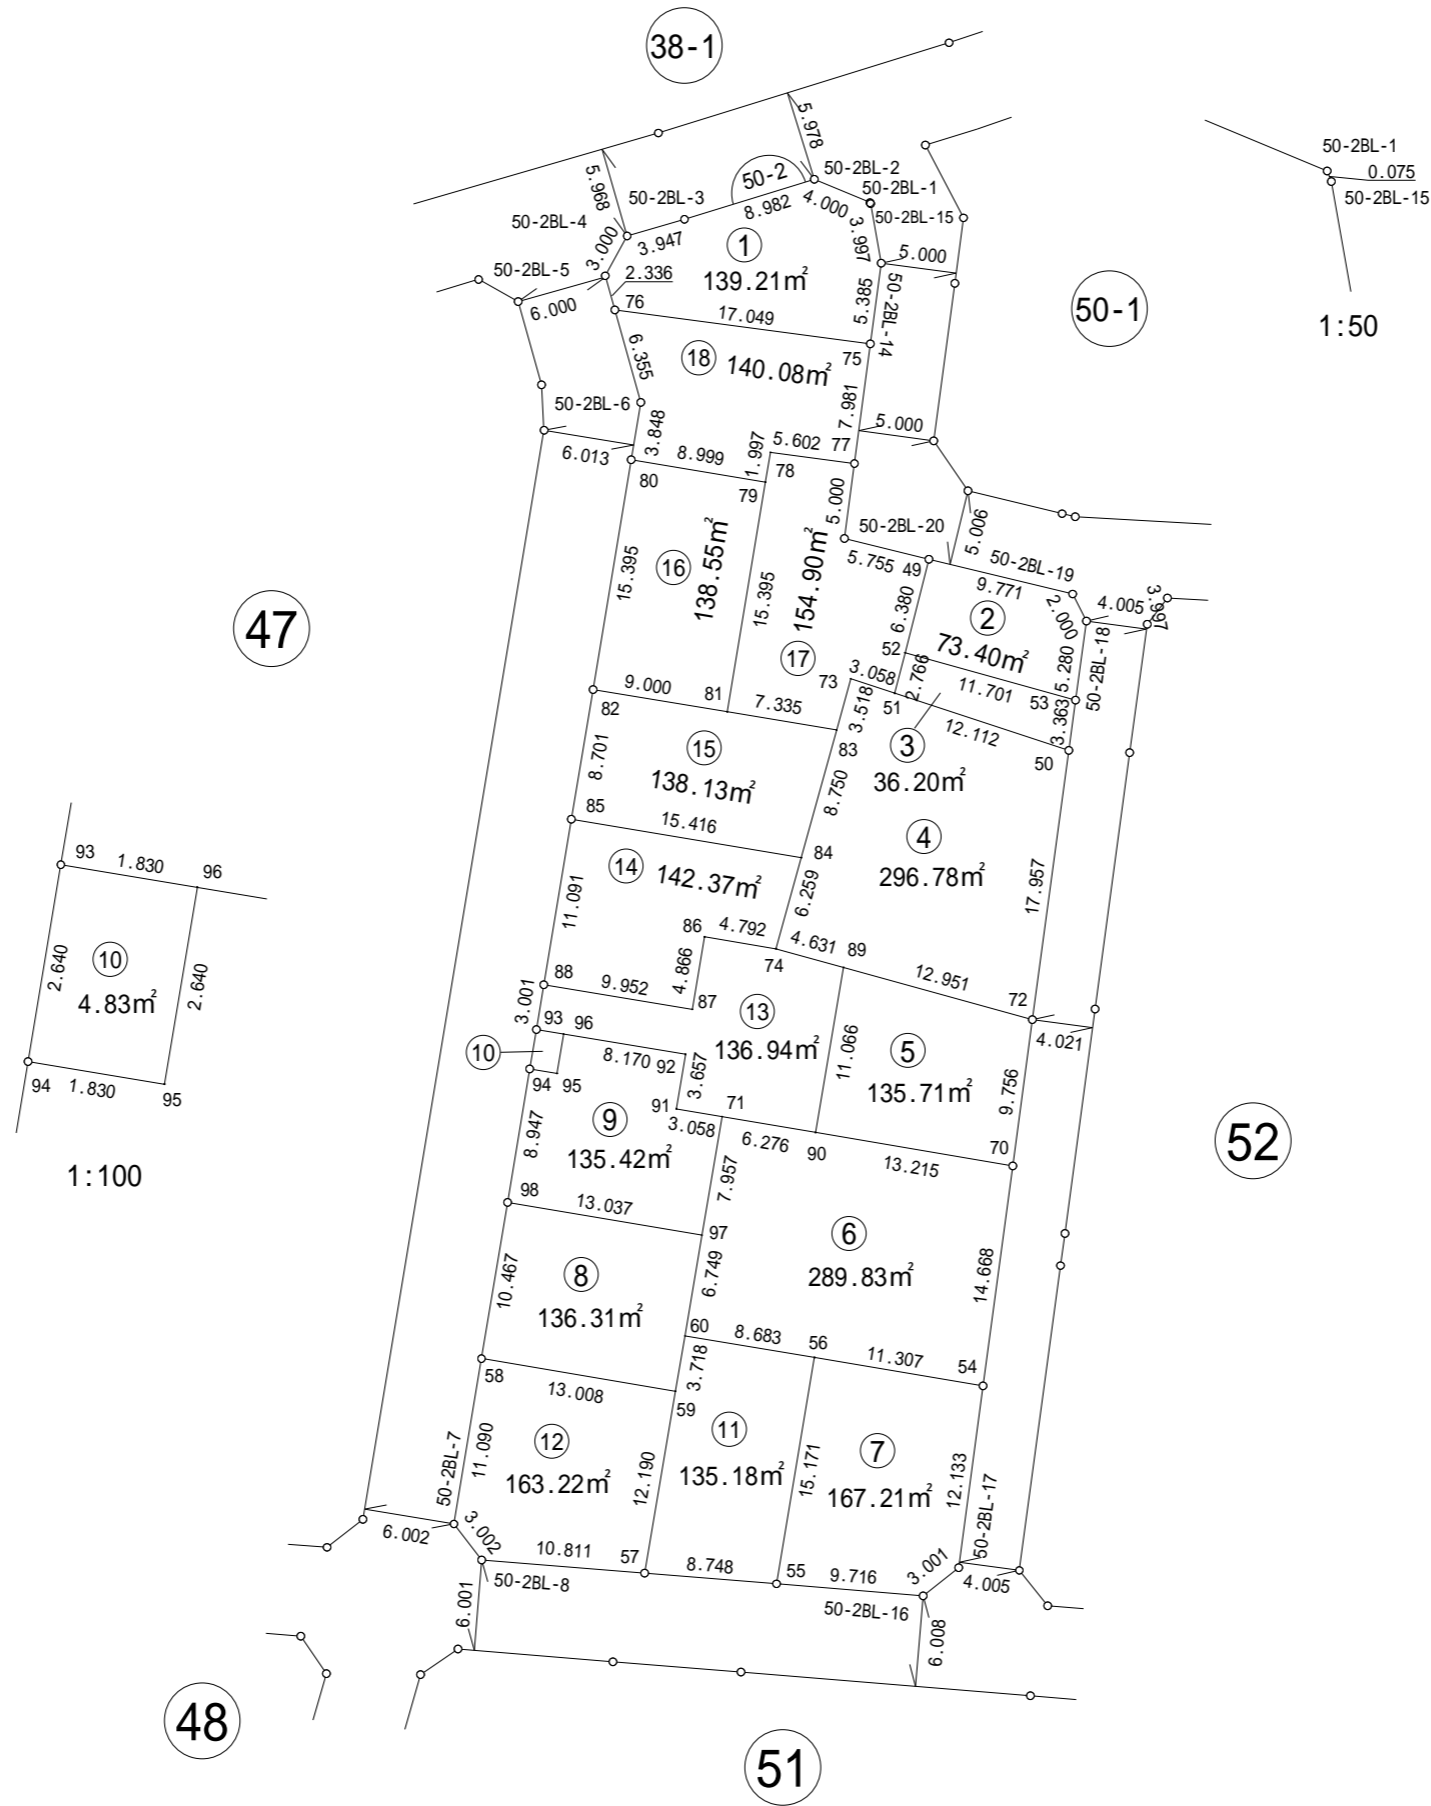

世界測地系面積です。