
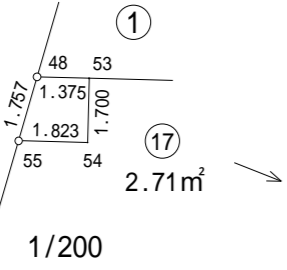
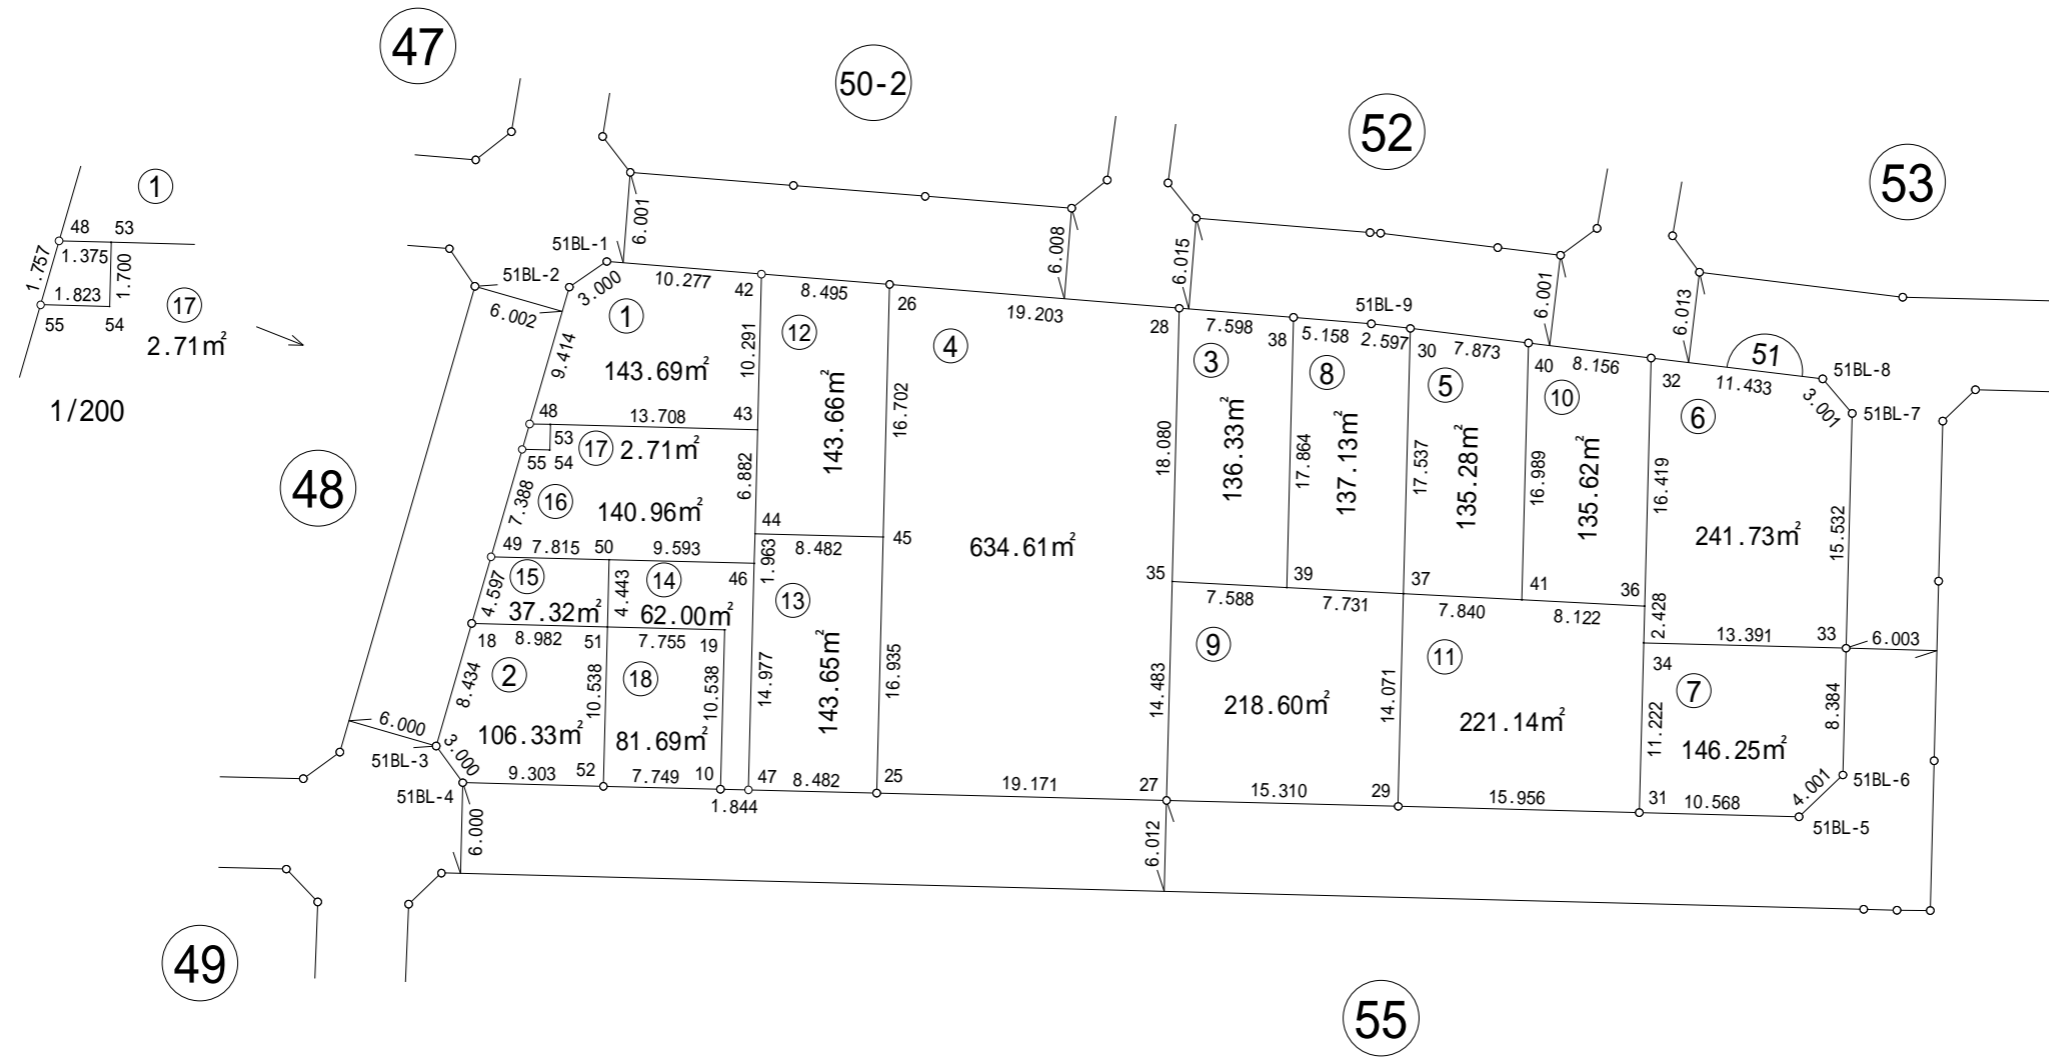


1:500

画地出来形確認測量図

街区番号	51BL
街区面積	2868.80m ²
画地面積	2868.70m ²

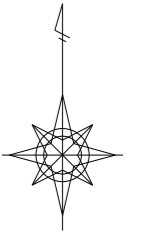

世界測地系面積です。