


画地出来形確認測量図

街区番号	52BL
街区面積	1976.01㎡
画地面積	1975.94㎡

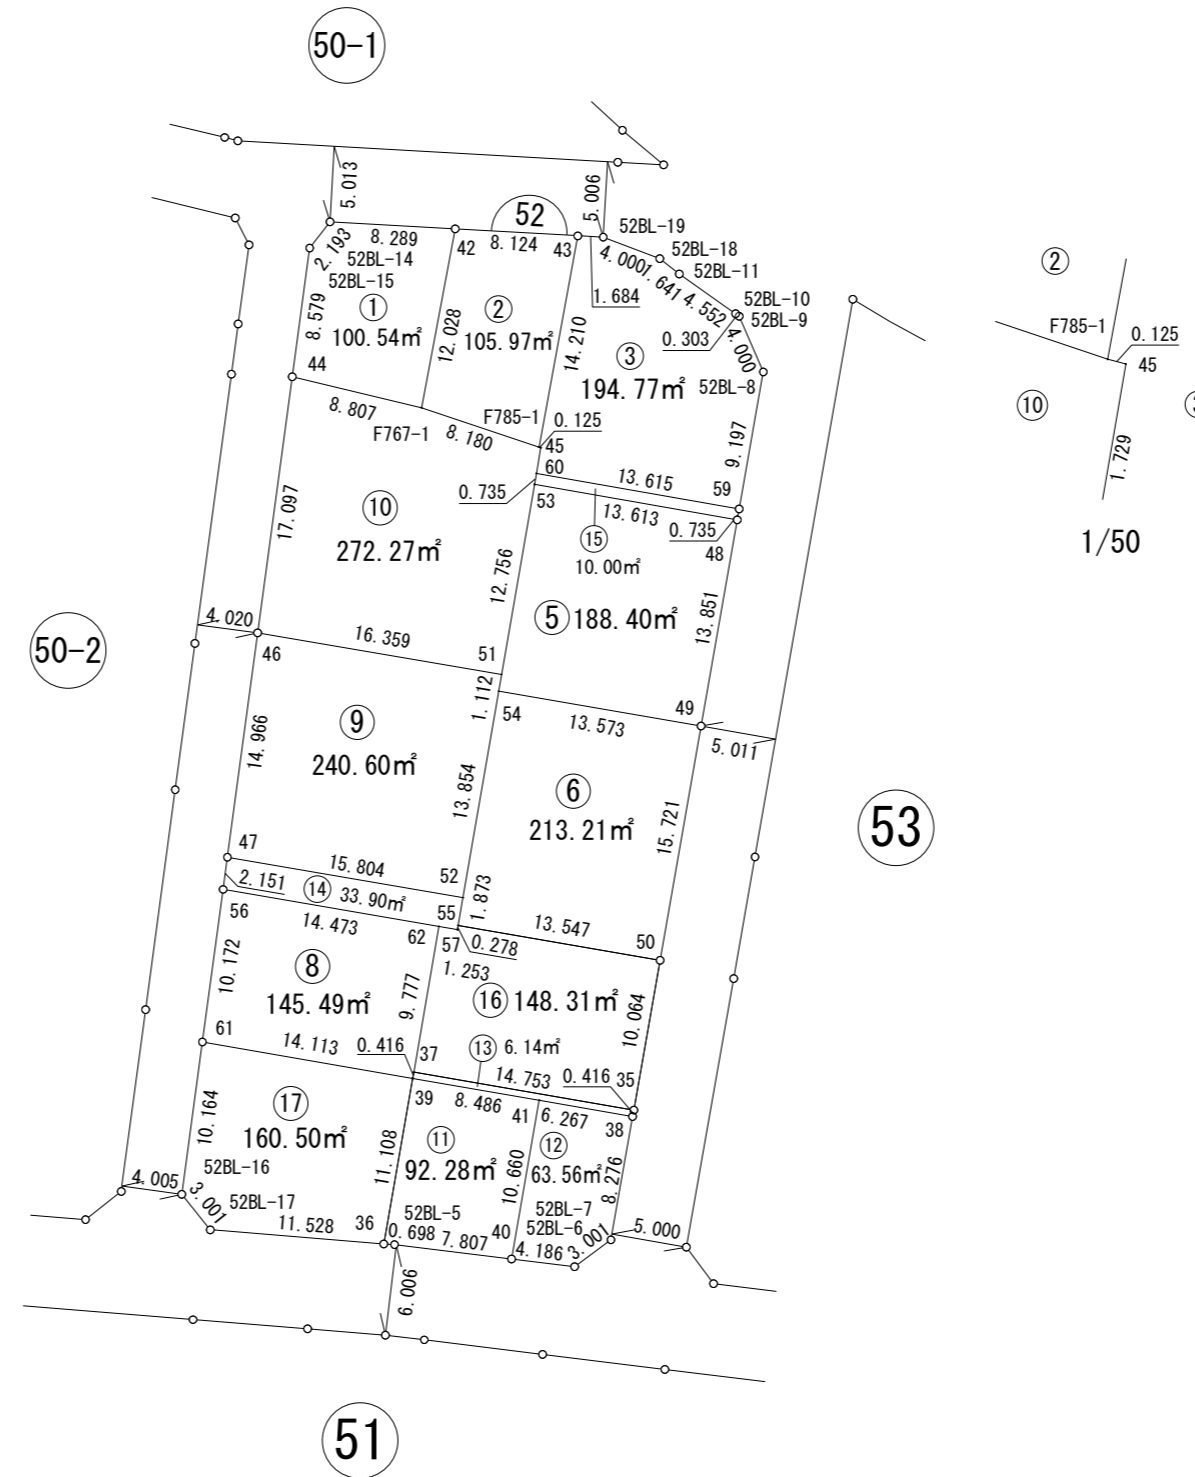

※世界測地系面積です。