
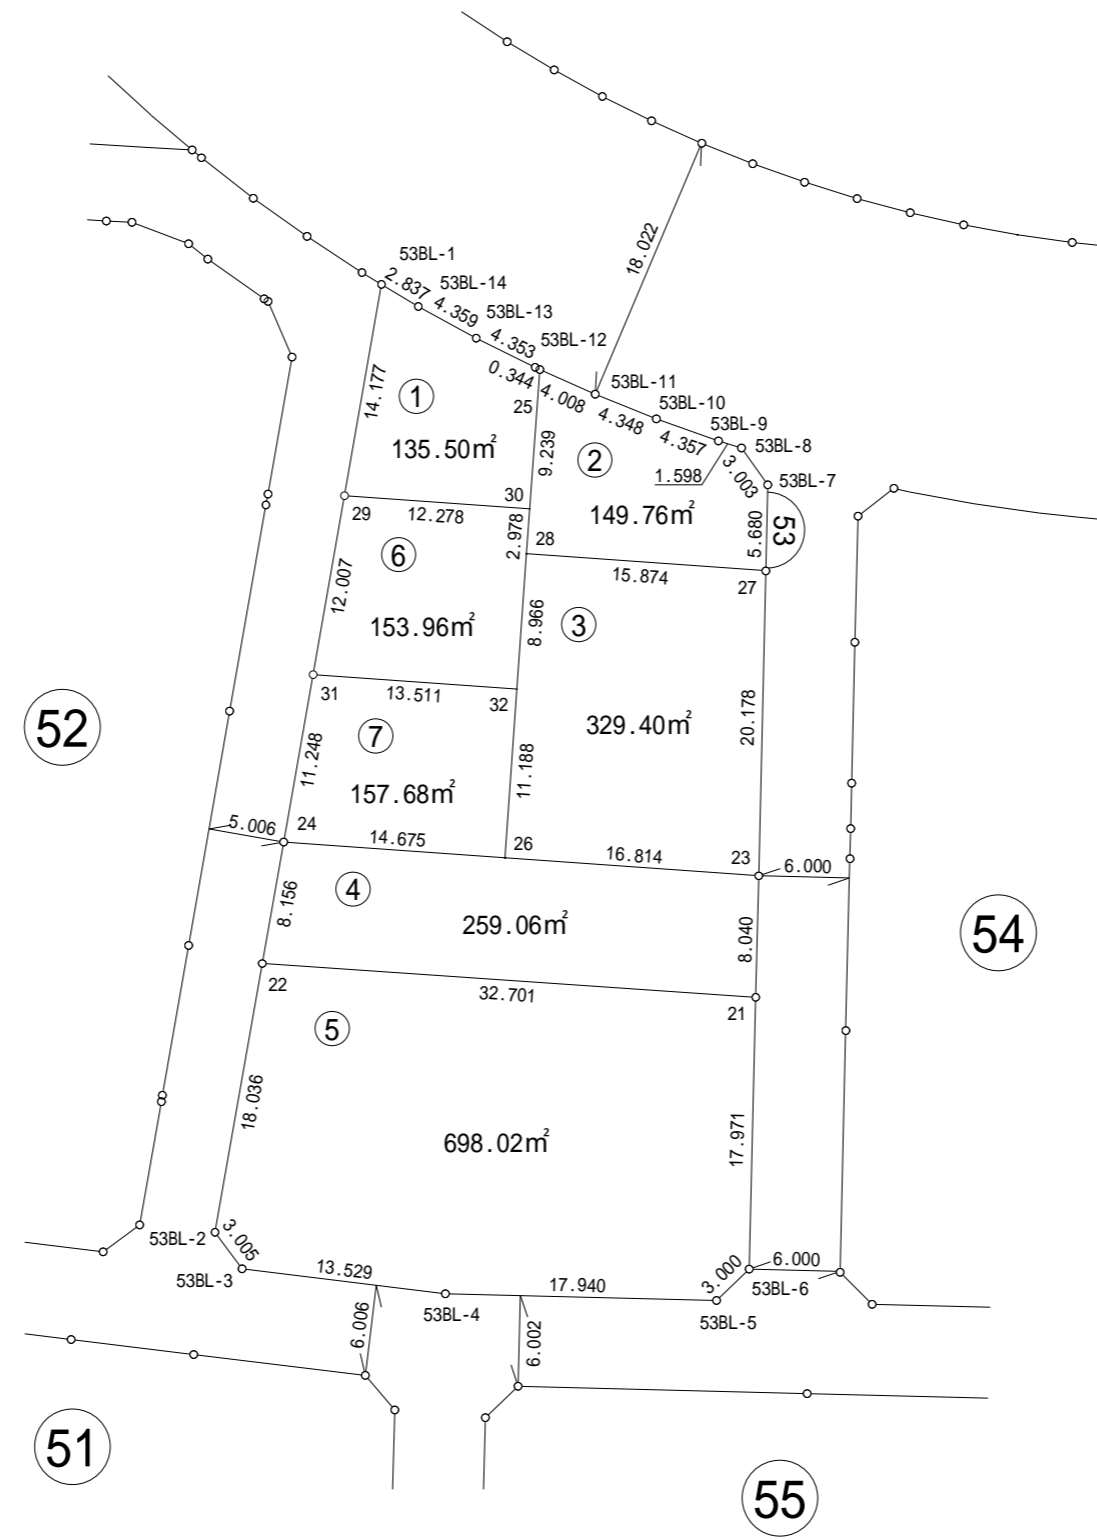


画地出来形確認測量図

街区番号	53BL
街区面積	1883.41㎡
画地面積	1883.38㎡

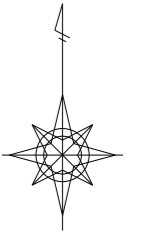

世界測地系面積です。