
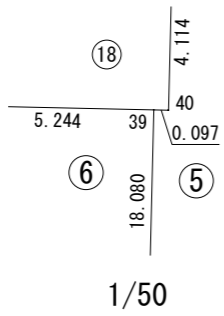
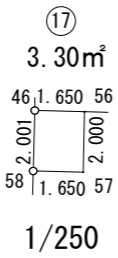
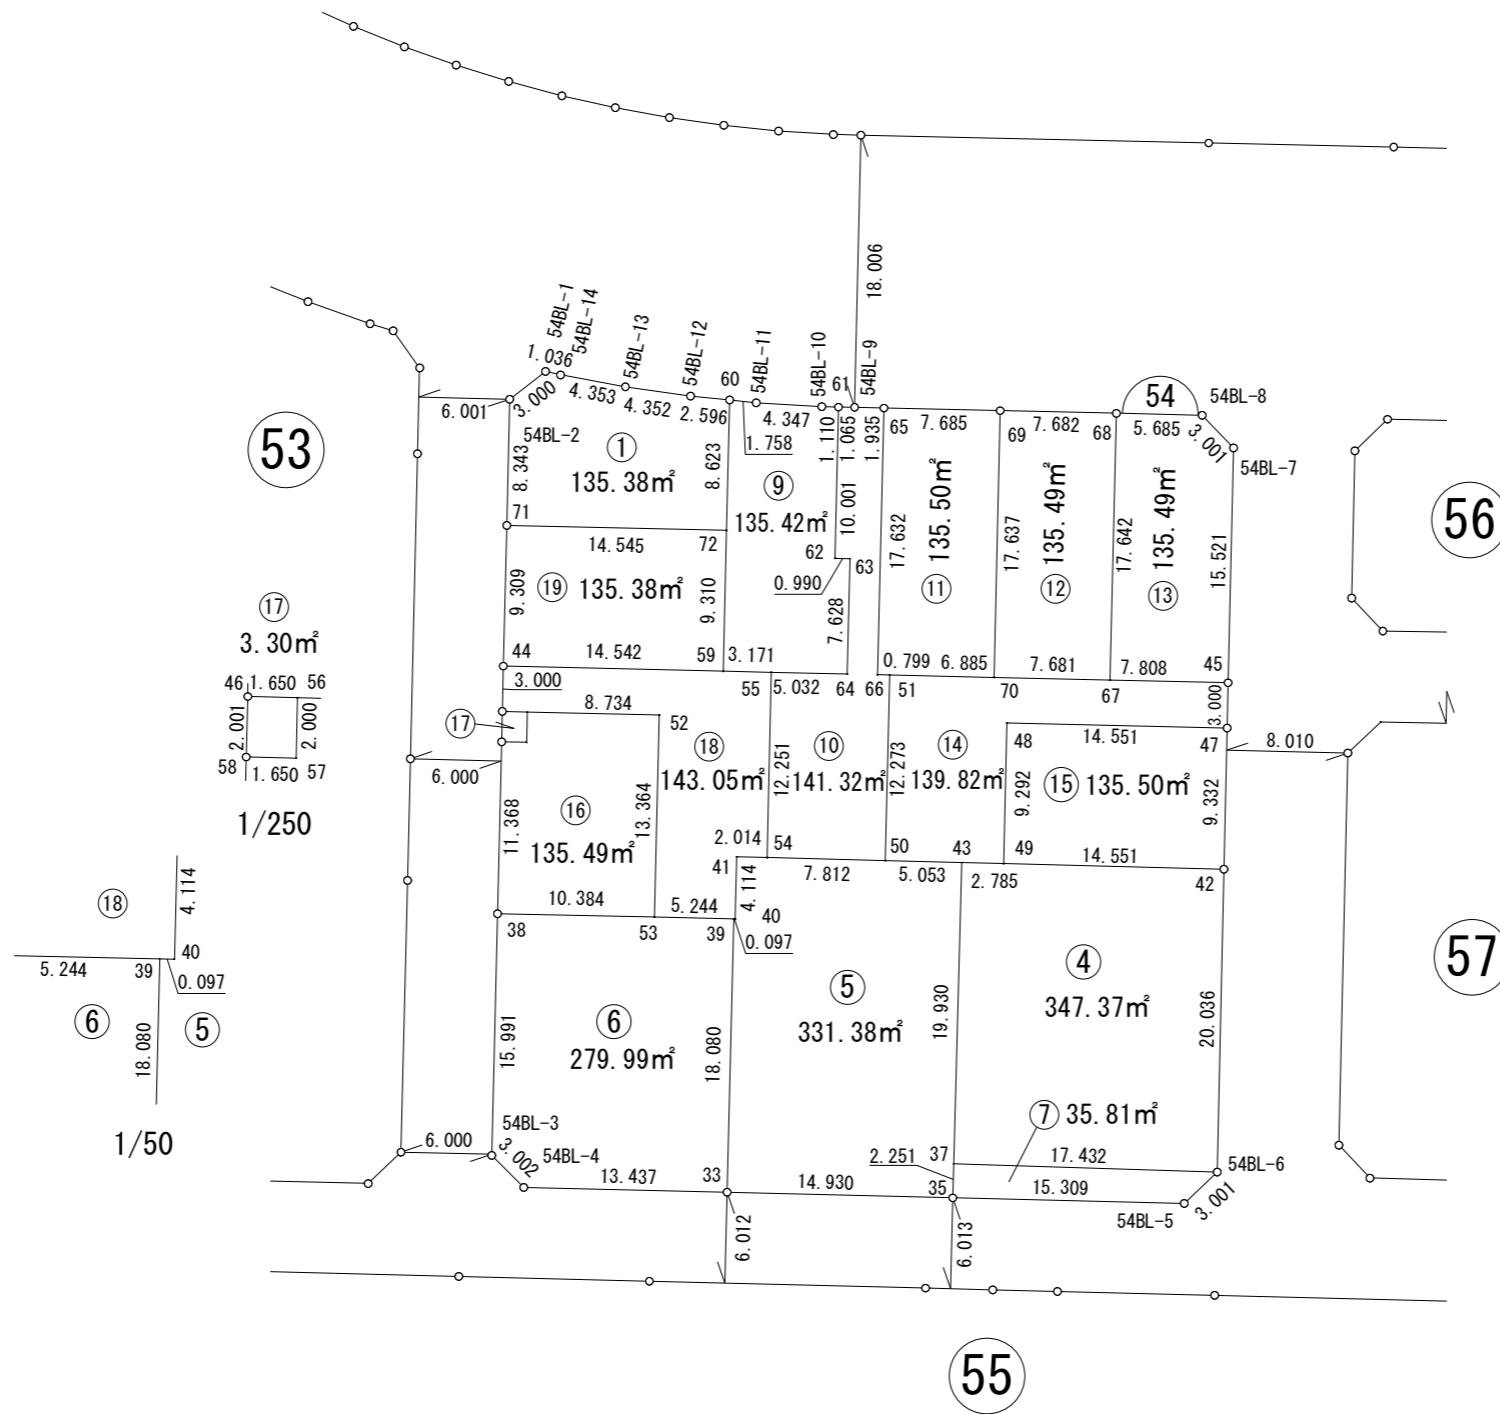


### 画地出来形確認測量図

街区番号	54BL
街区面積	2505.77㎡
画地面積	2505.69㎡

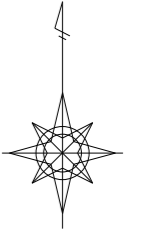

※世界測地系面積です。