
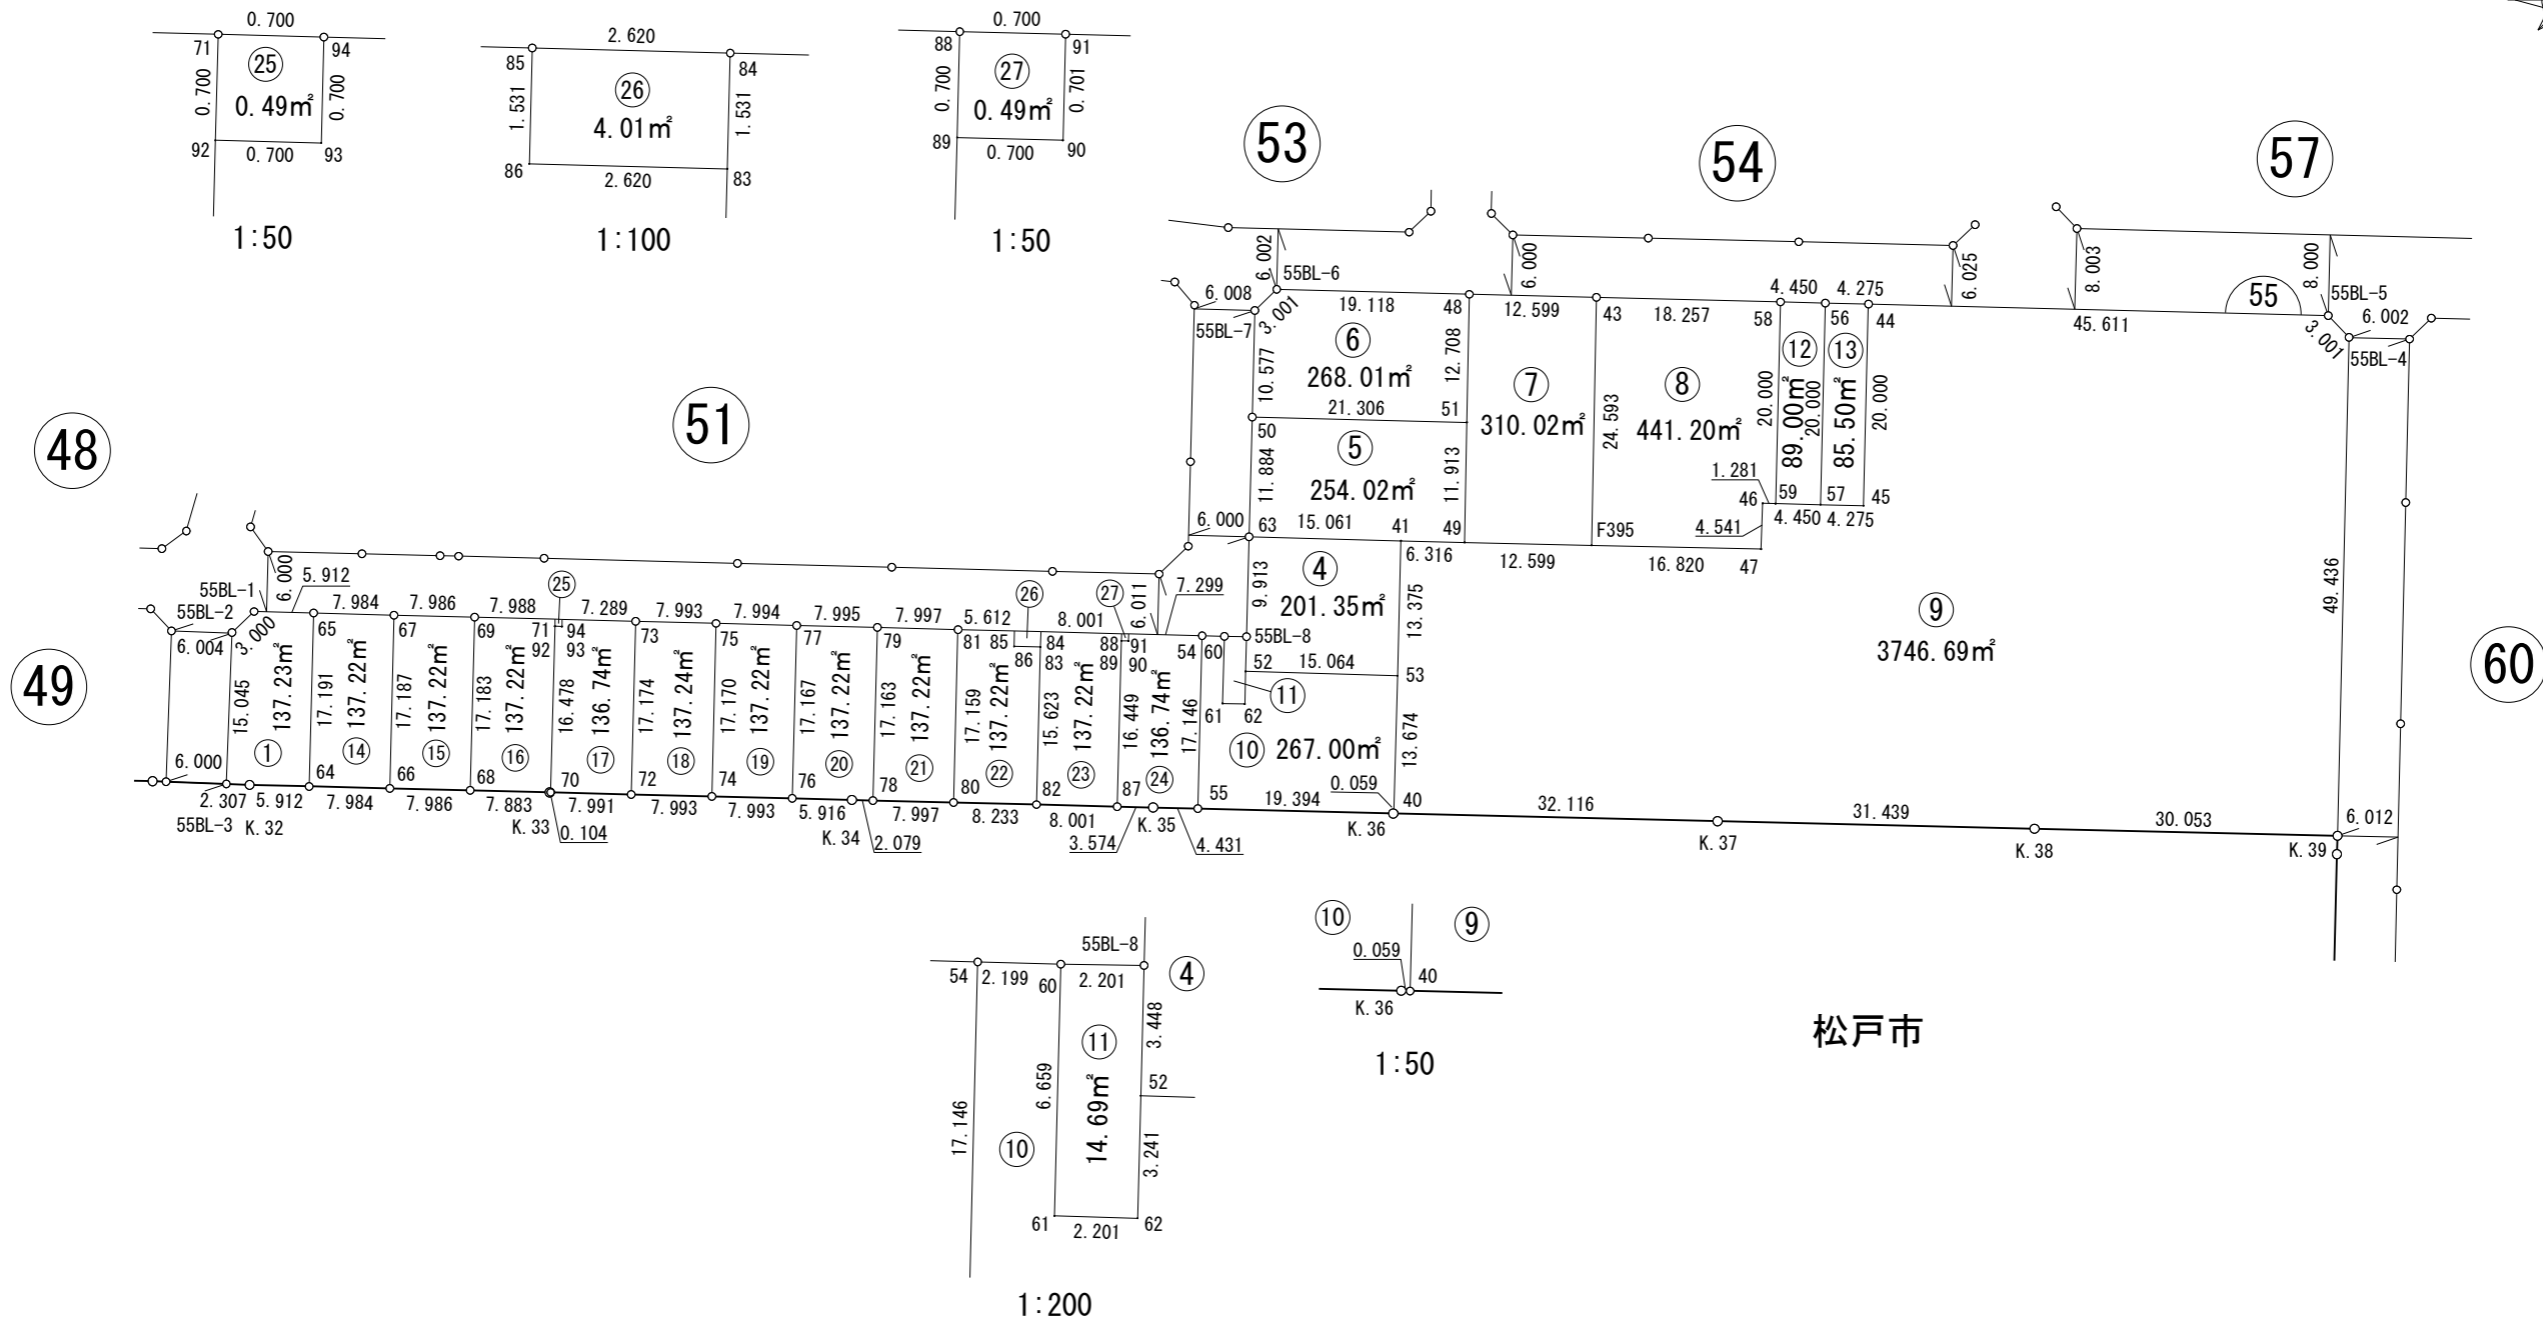


画地出来形確認測量図

街区番号	55BL
街区面積	7328.29㎡
画地面積	7328.18㎡

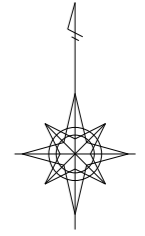

松戸市

※世界測地系面積です。