
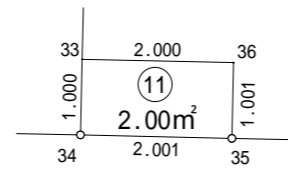
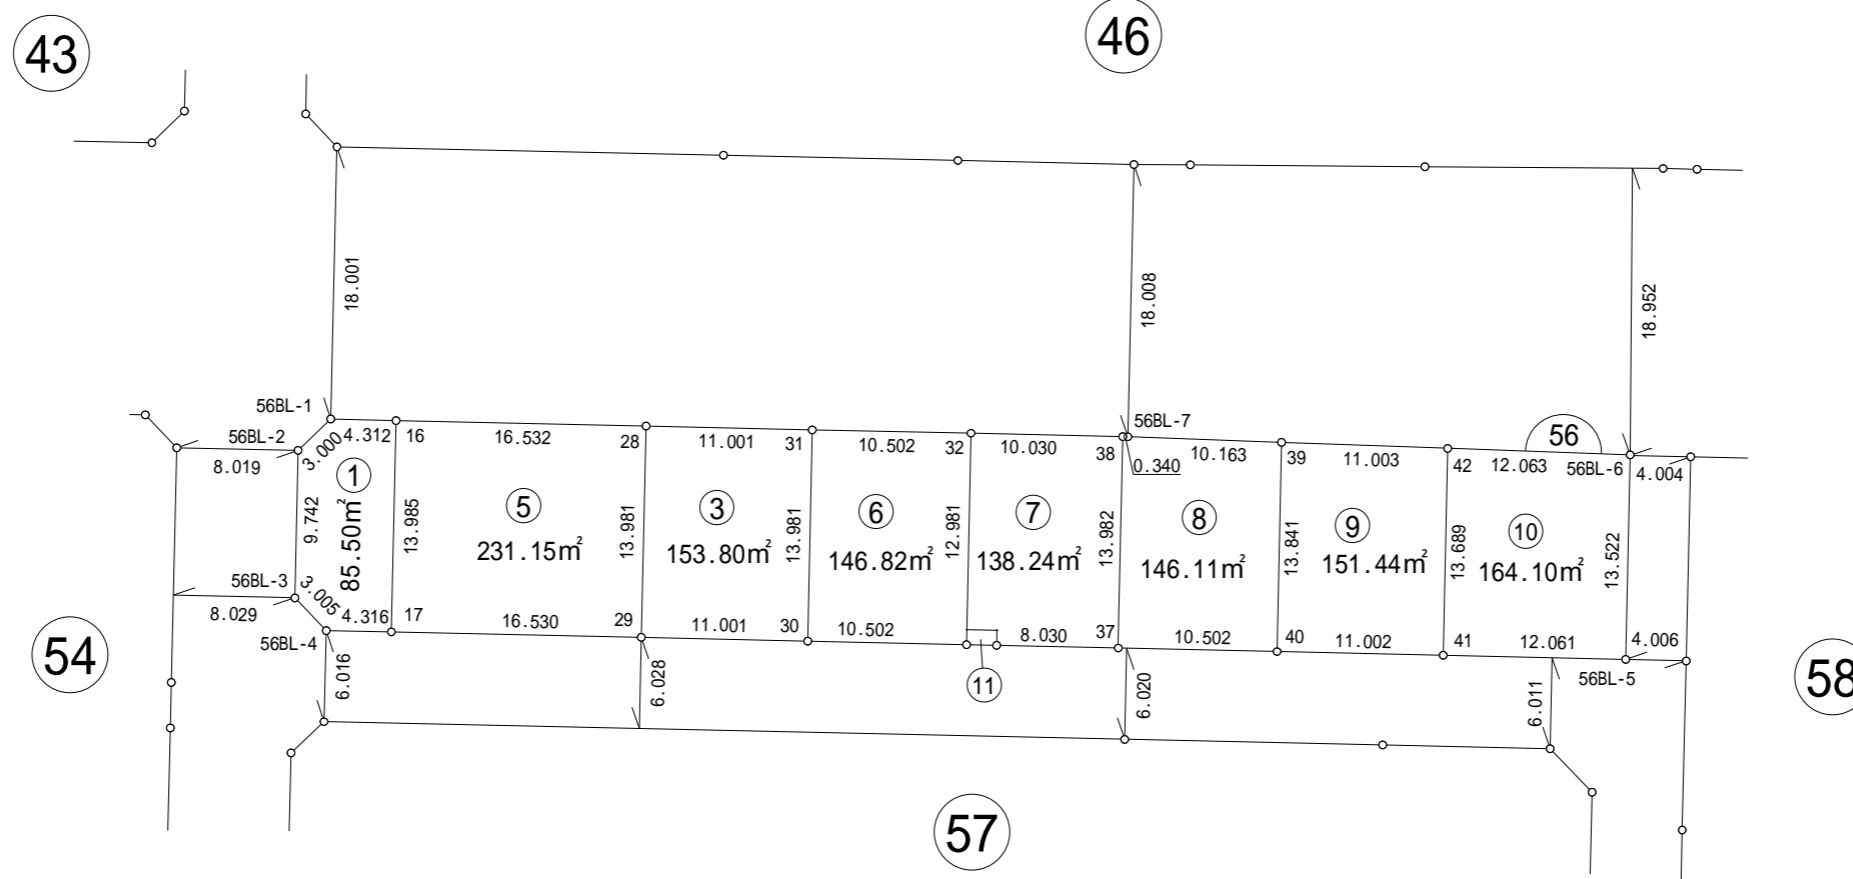


1:500

画地出来形確認測量図

街区番号	56BL
街区面積	1219.20m ²
画地面積	1219.16m ²

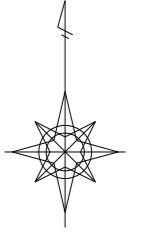

1/100

世界測地系面積です。