
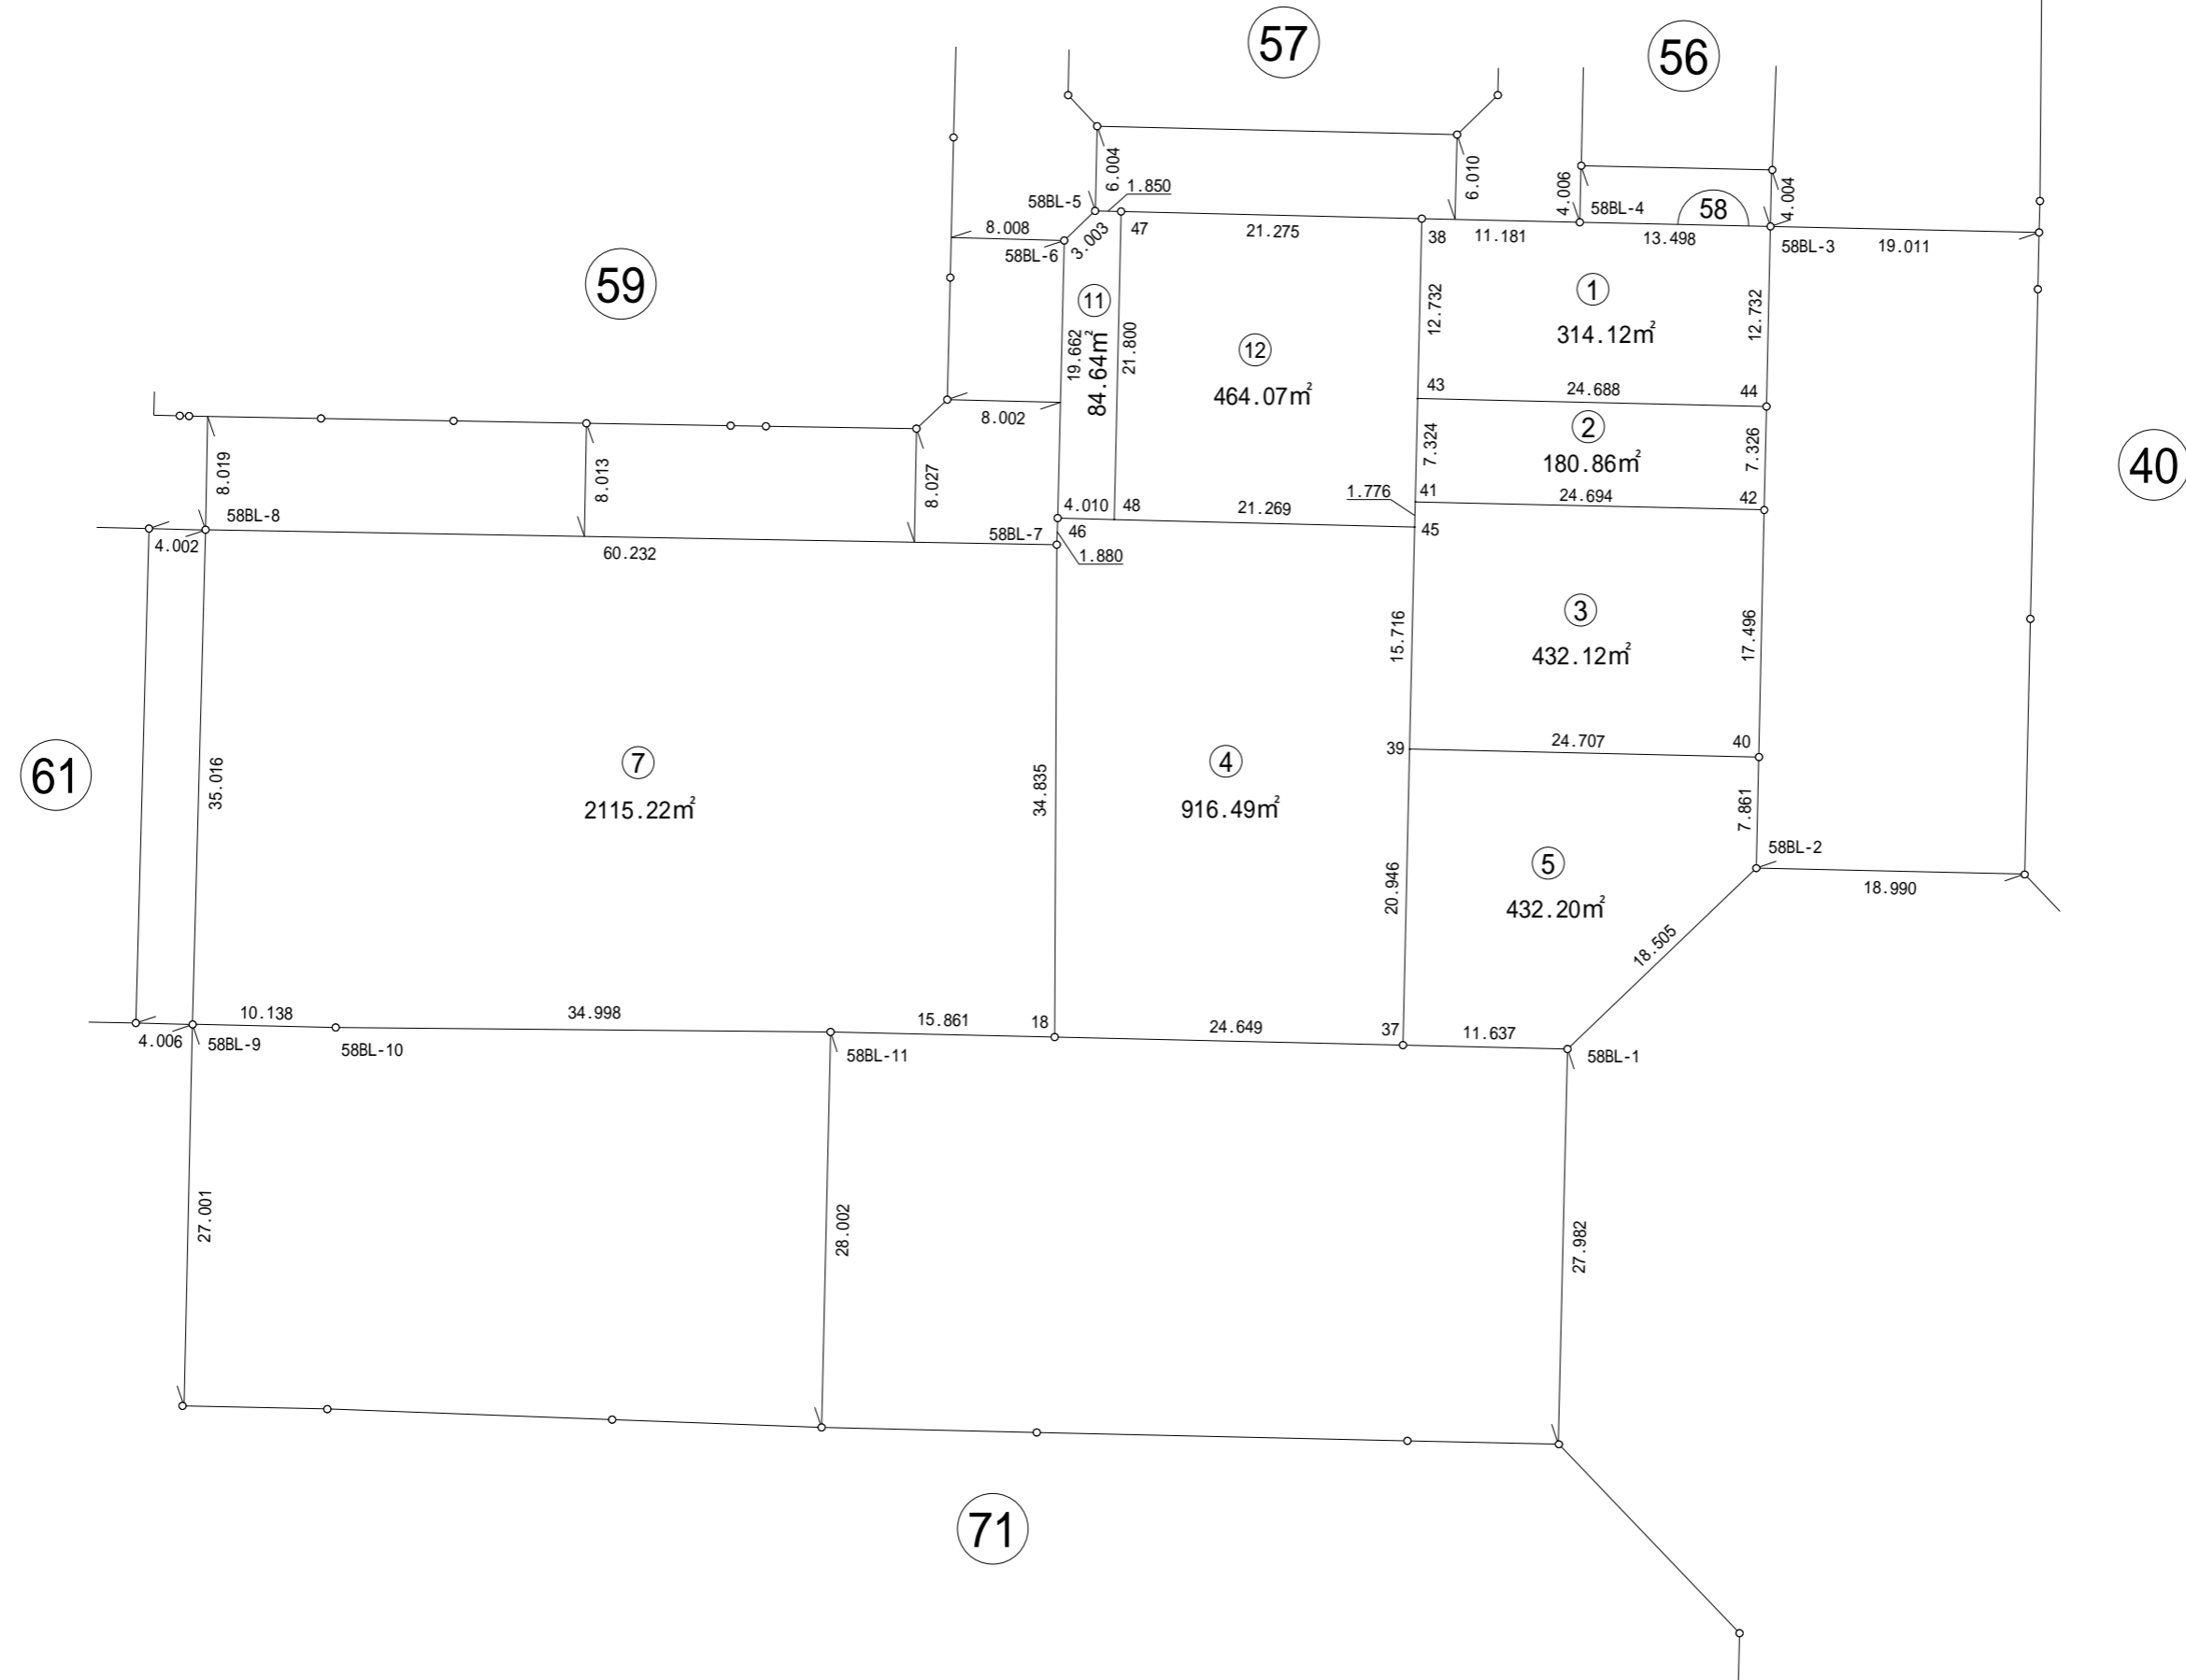


1:500

画地出来形確認測量図

街区番号	58BL
街区面積	4939.76㎡
画地面積	4939.72㎡

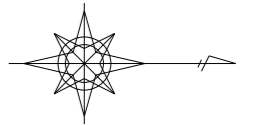

世界測地系面積です。