
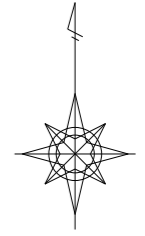


画地出来形確認測量図

街区番号	59BL
街区面積	3264.92m ²
画地面積	3264.80m ²

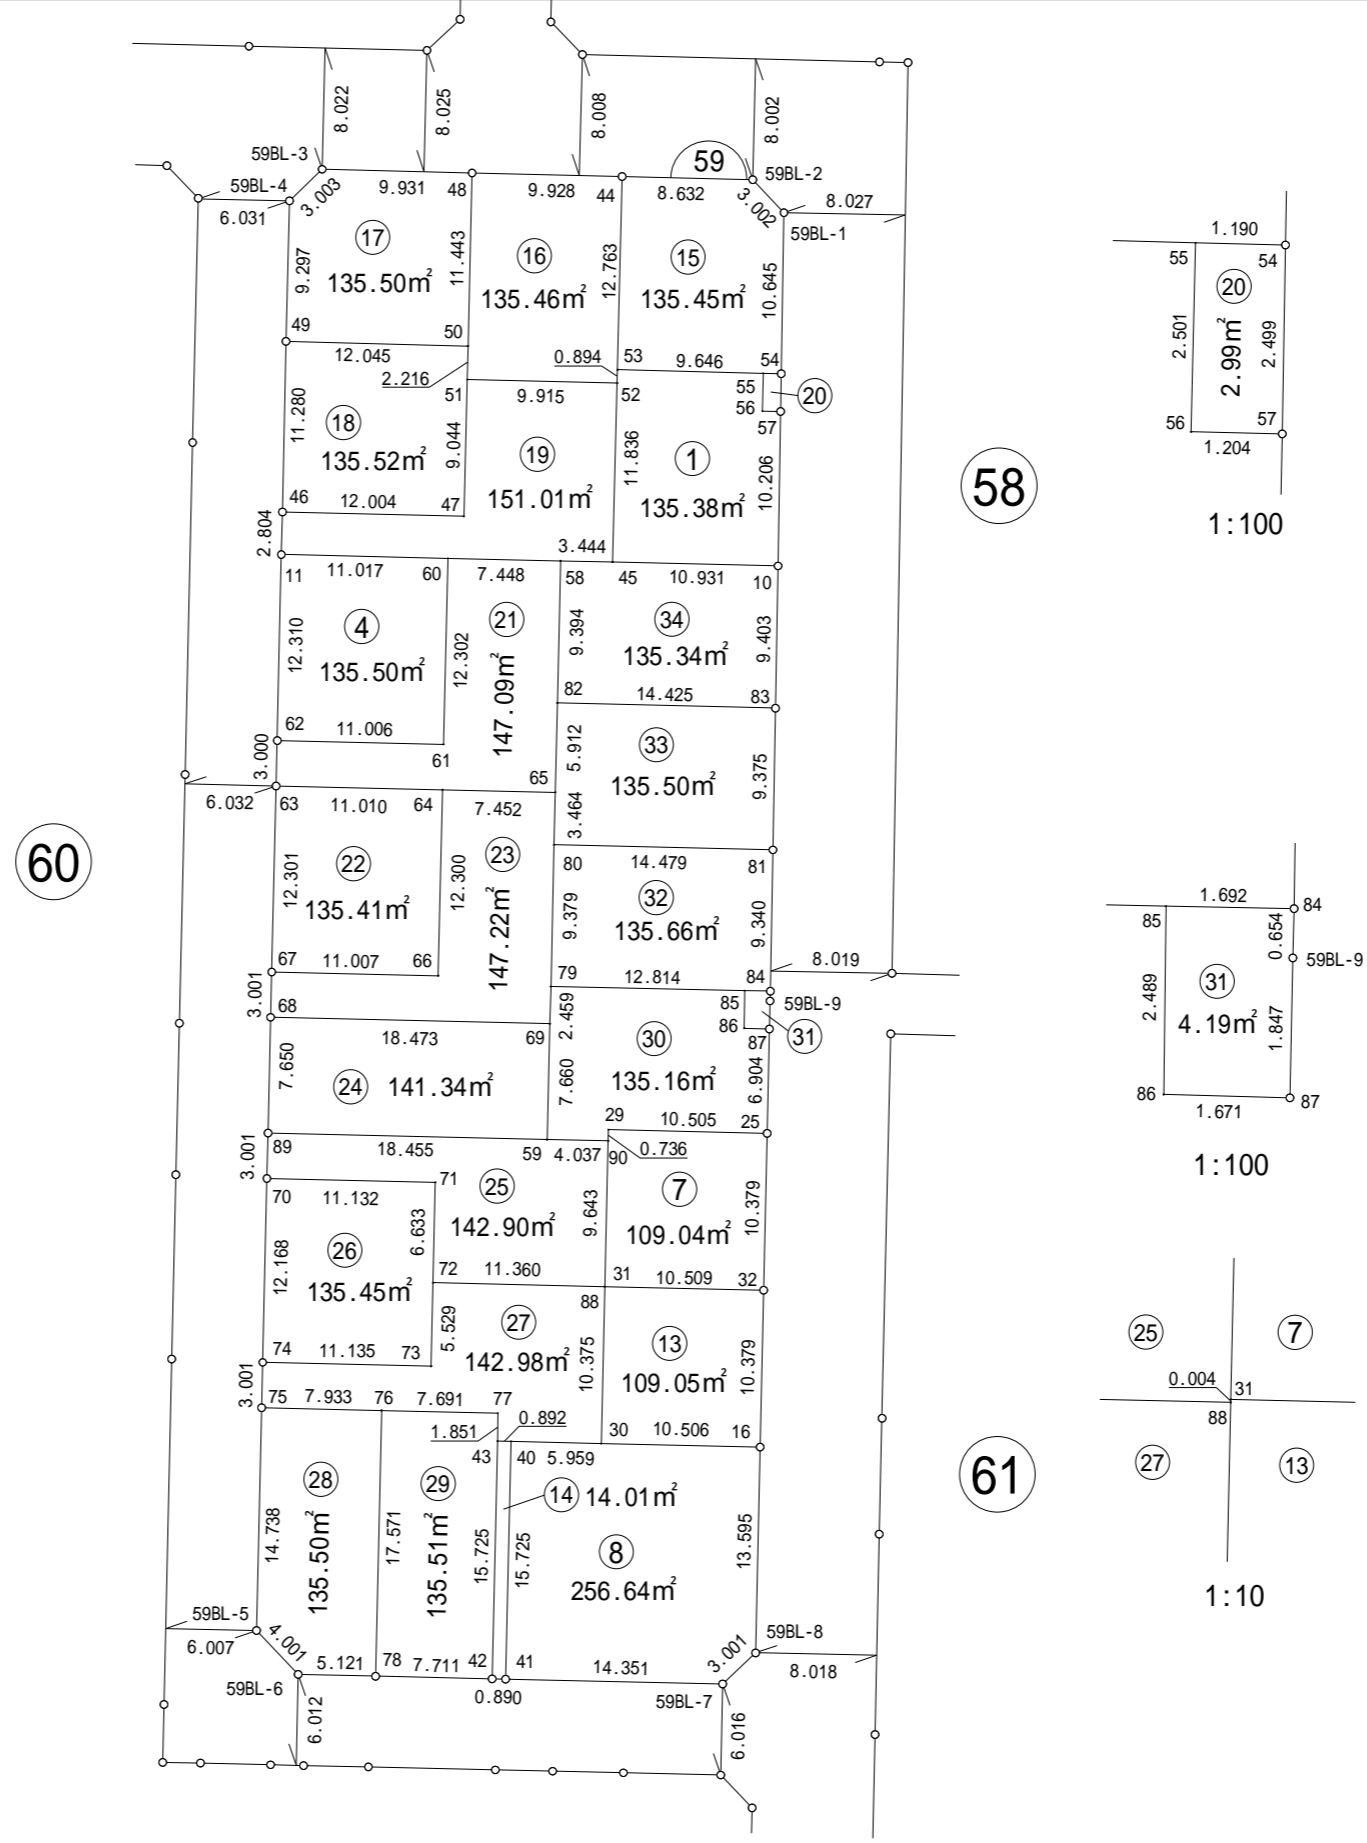

世界測地系面積です。