
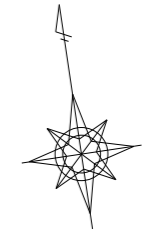


画地出来形確認測量図

街区番号	6-2BL
街区面積	3469.65㎡
画地面積	3469.65㎡

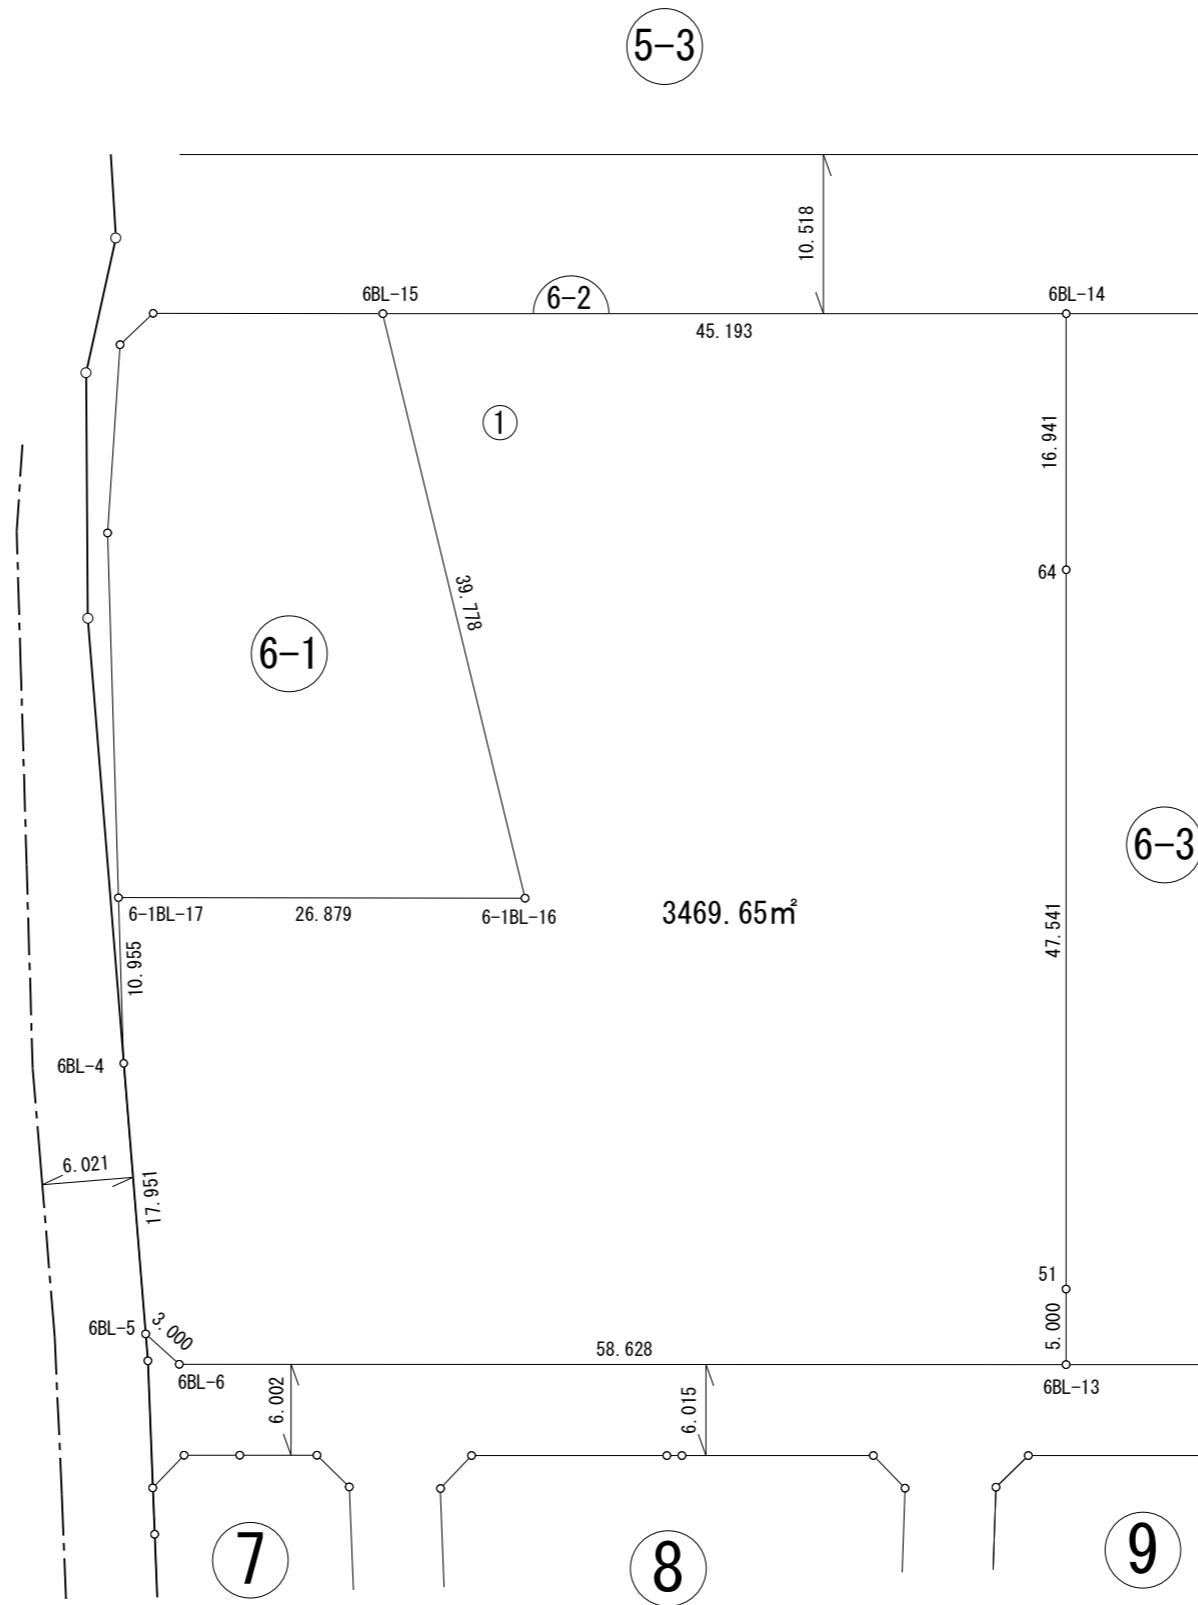

※世界測地系面積です。