
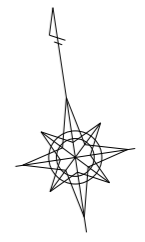


画地出来形確認測量図

| | |
|------|----------|
| 街区番号 | 6-3BL |
| 街区面積 | 4481.54㎡ |
| 画地面積 | 4481.53㎡ |

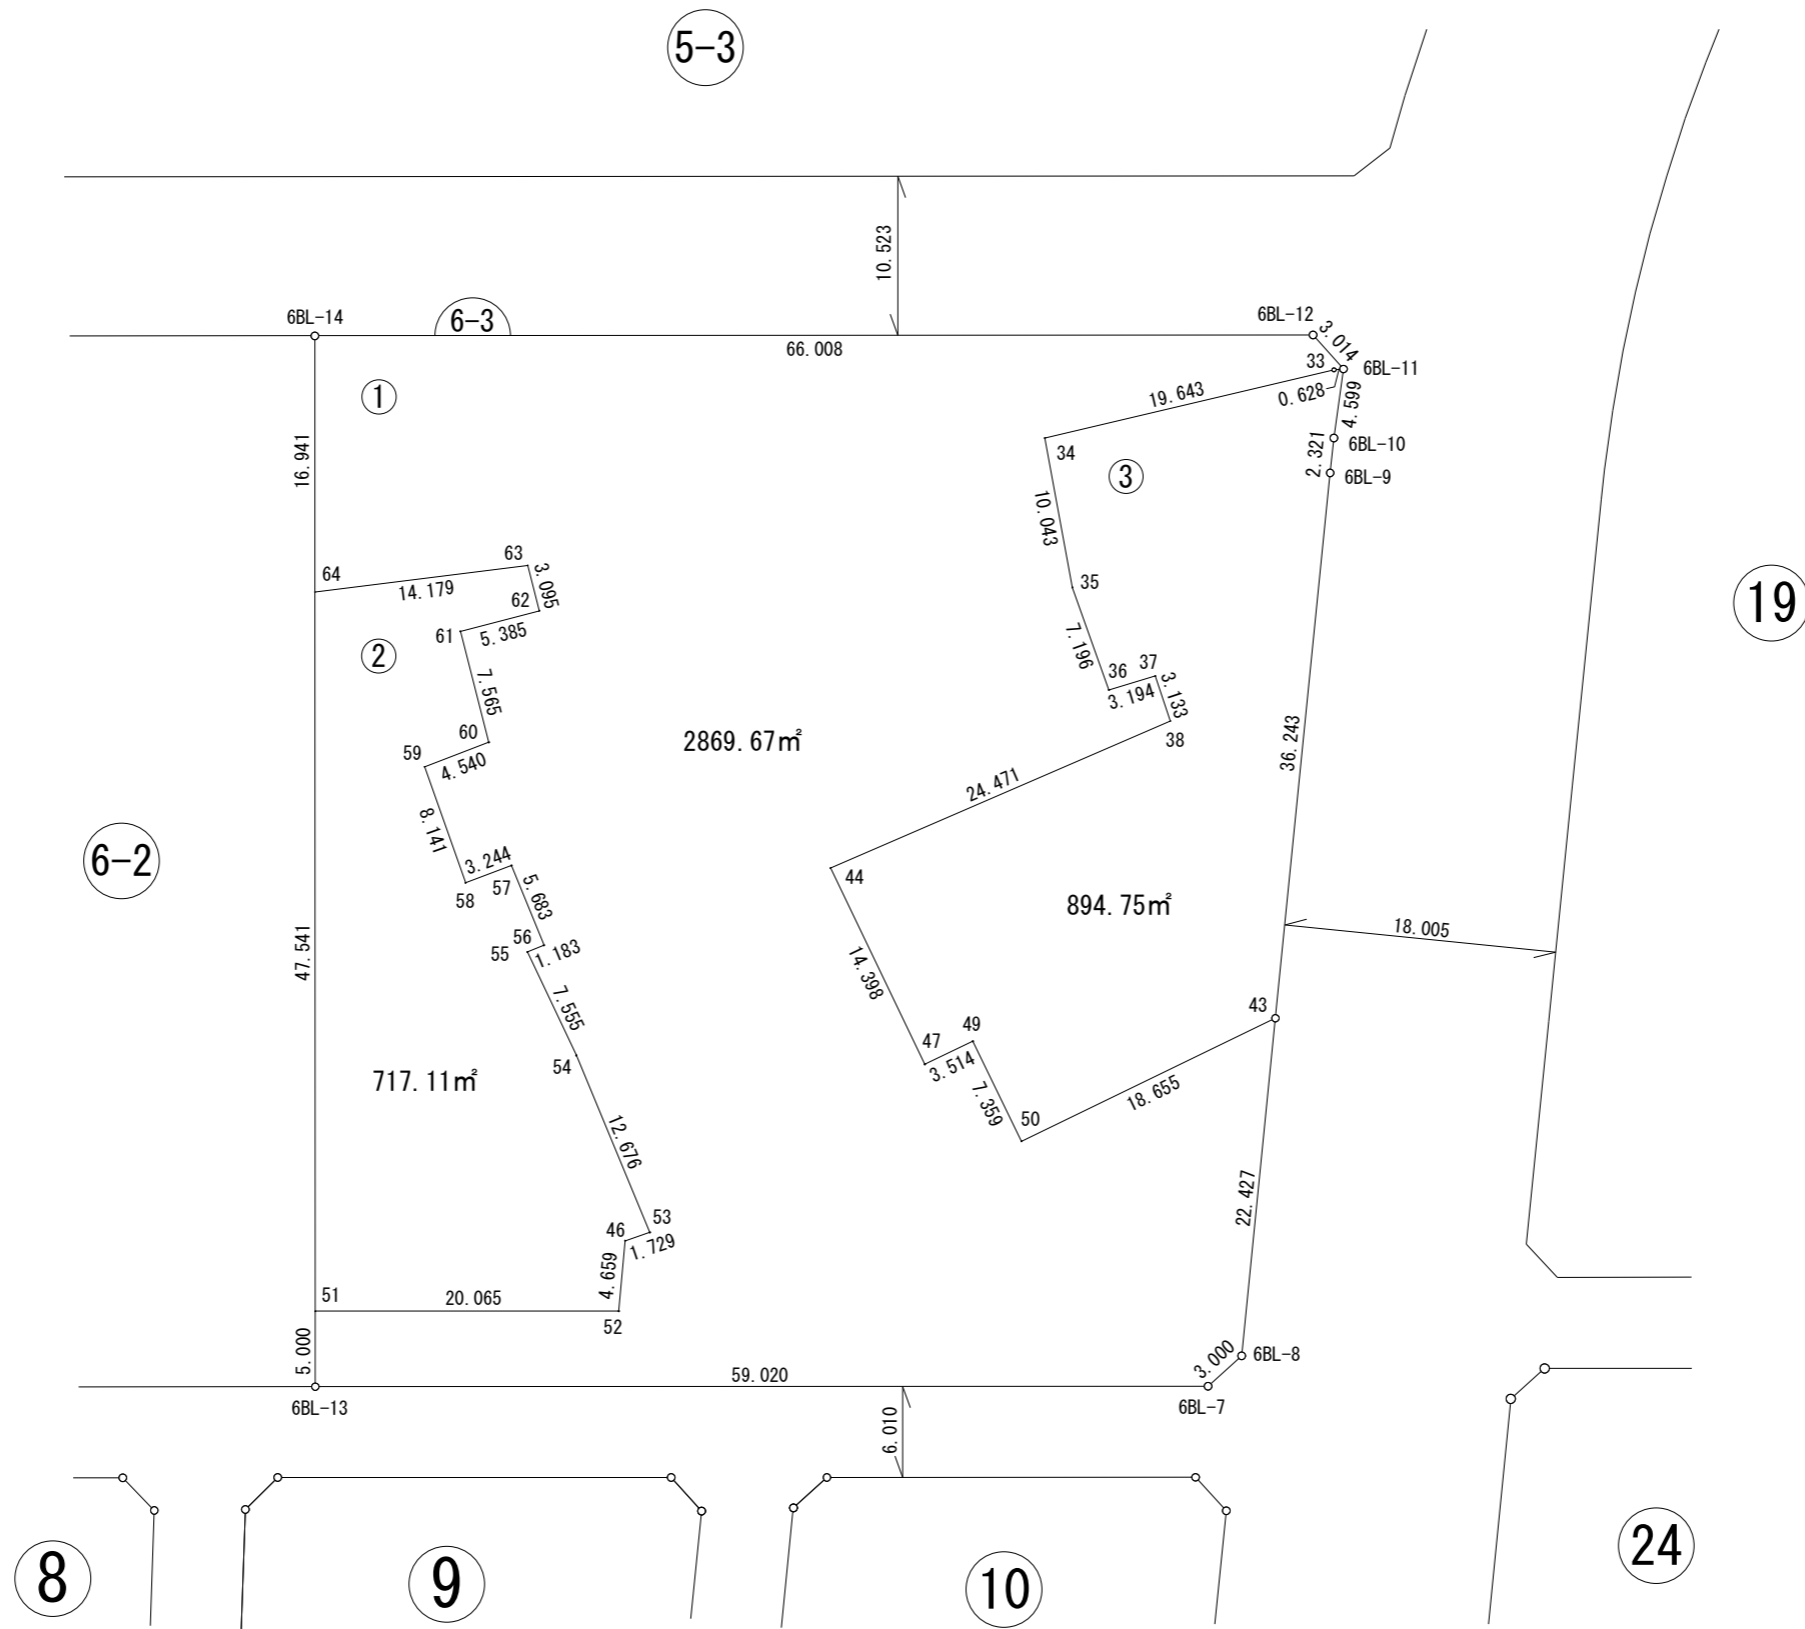

※世界測地系面積です。