


1:500

画地出来形確認測量図

街区番号	60BL
街区面積	7572.73m ²
画地面積	7572.47m ²

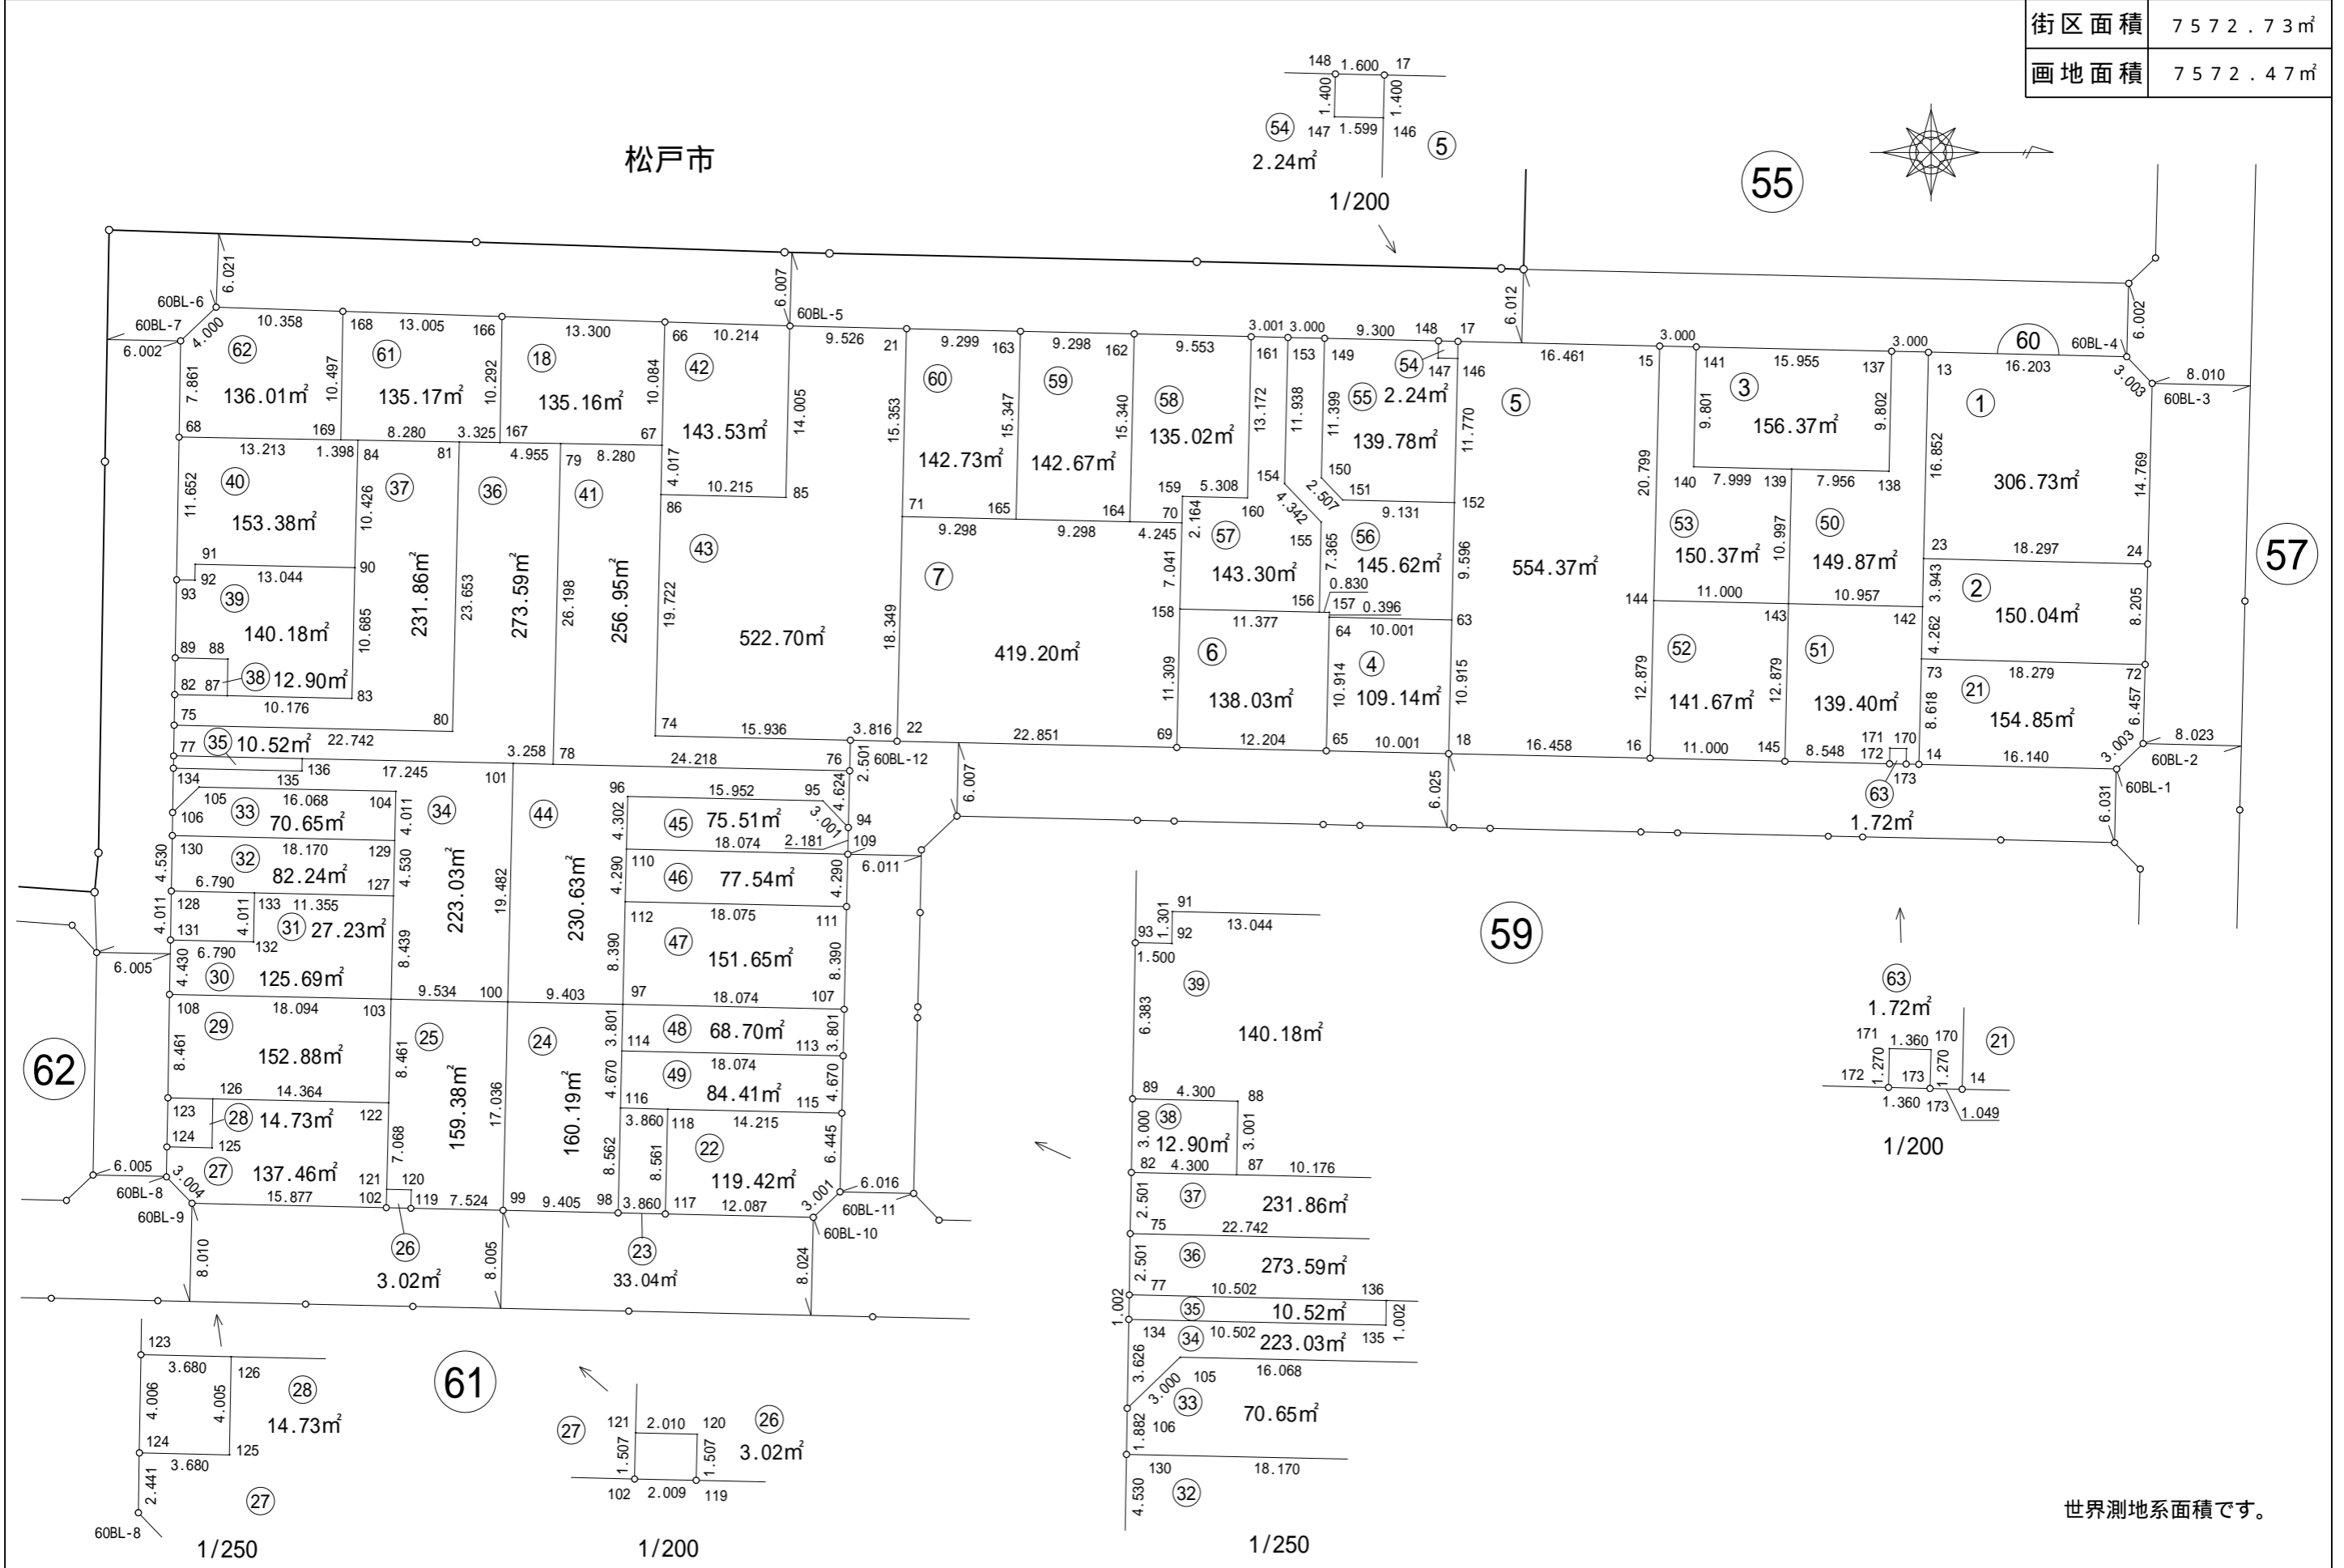

世界測地系面積です。