
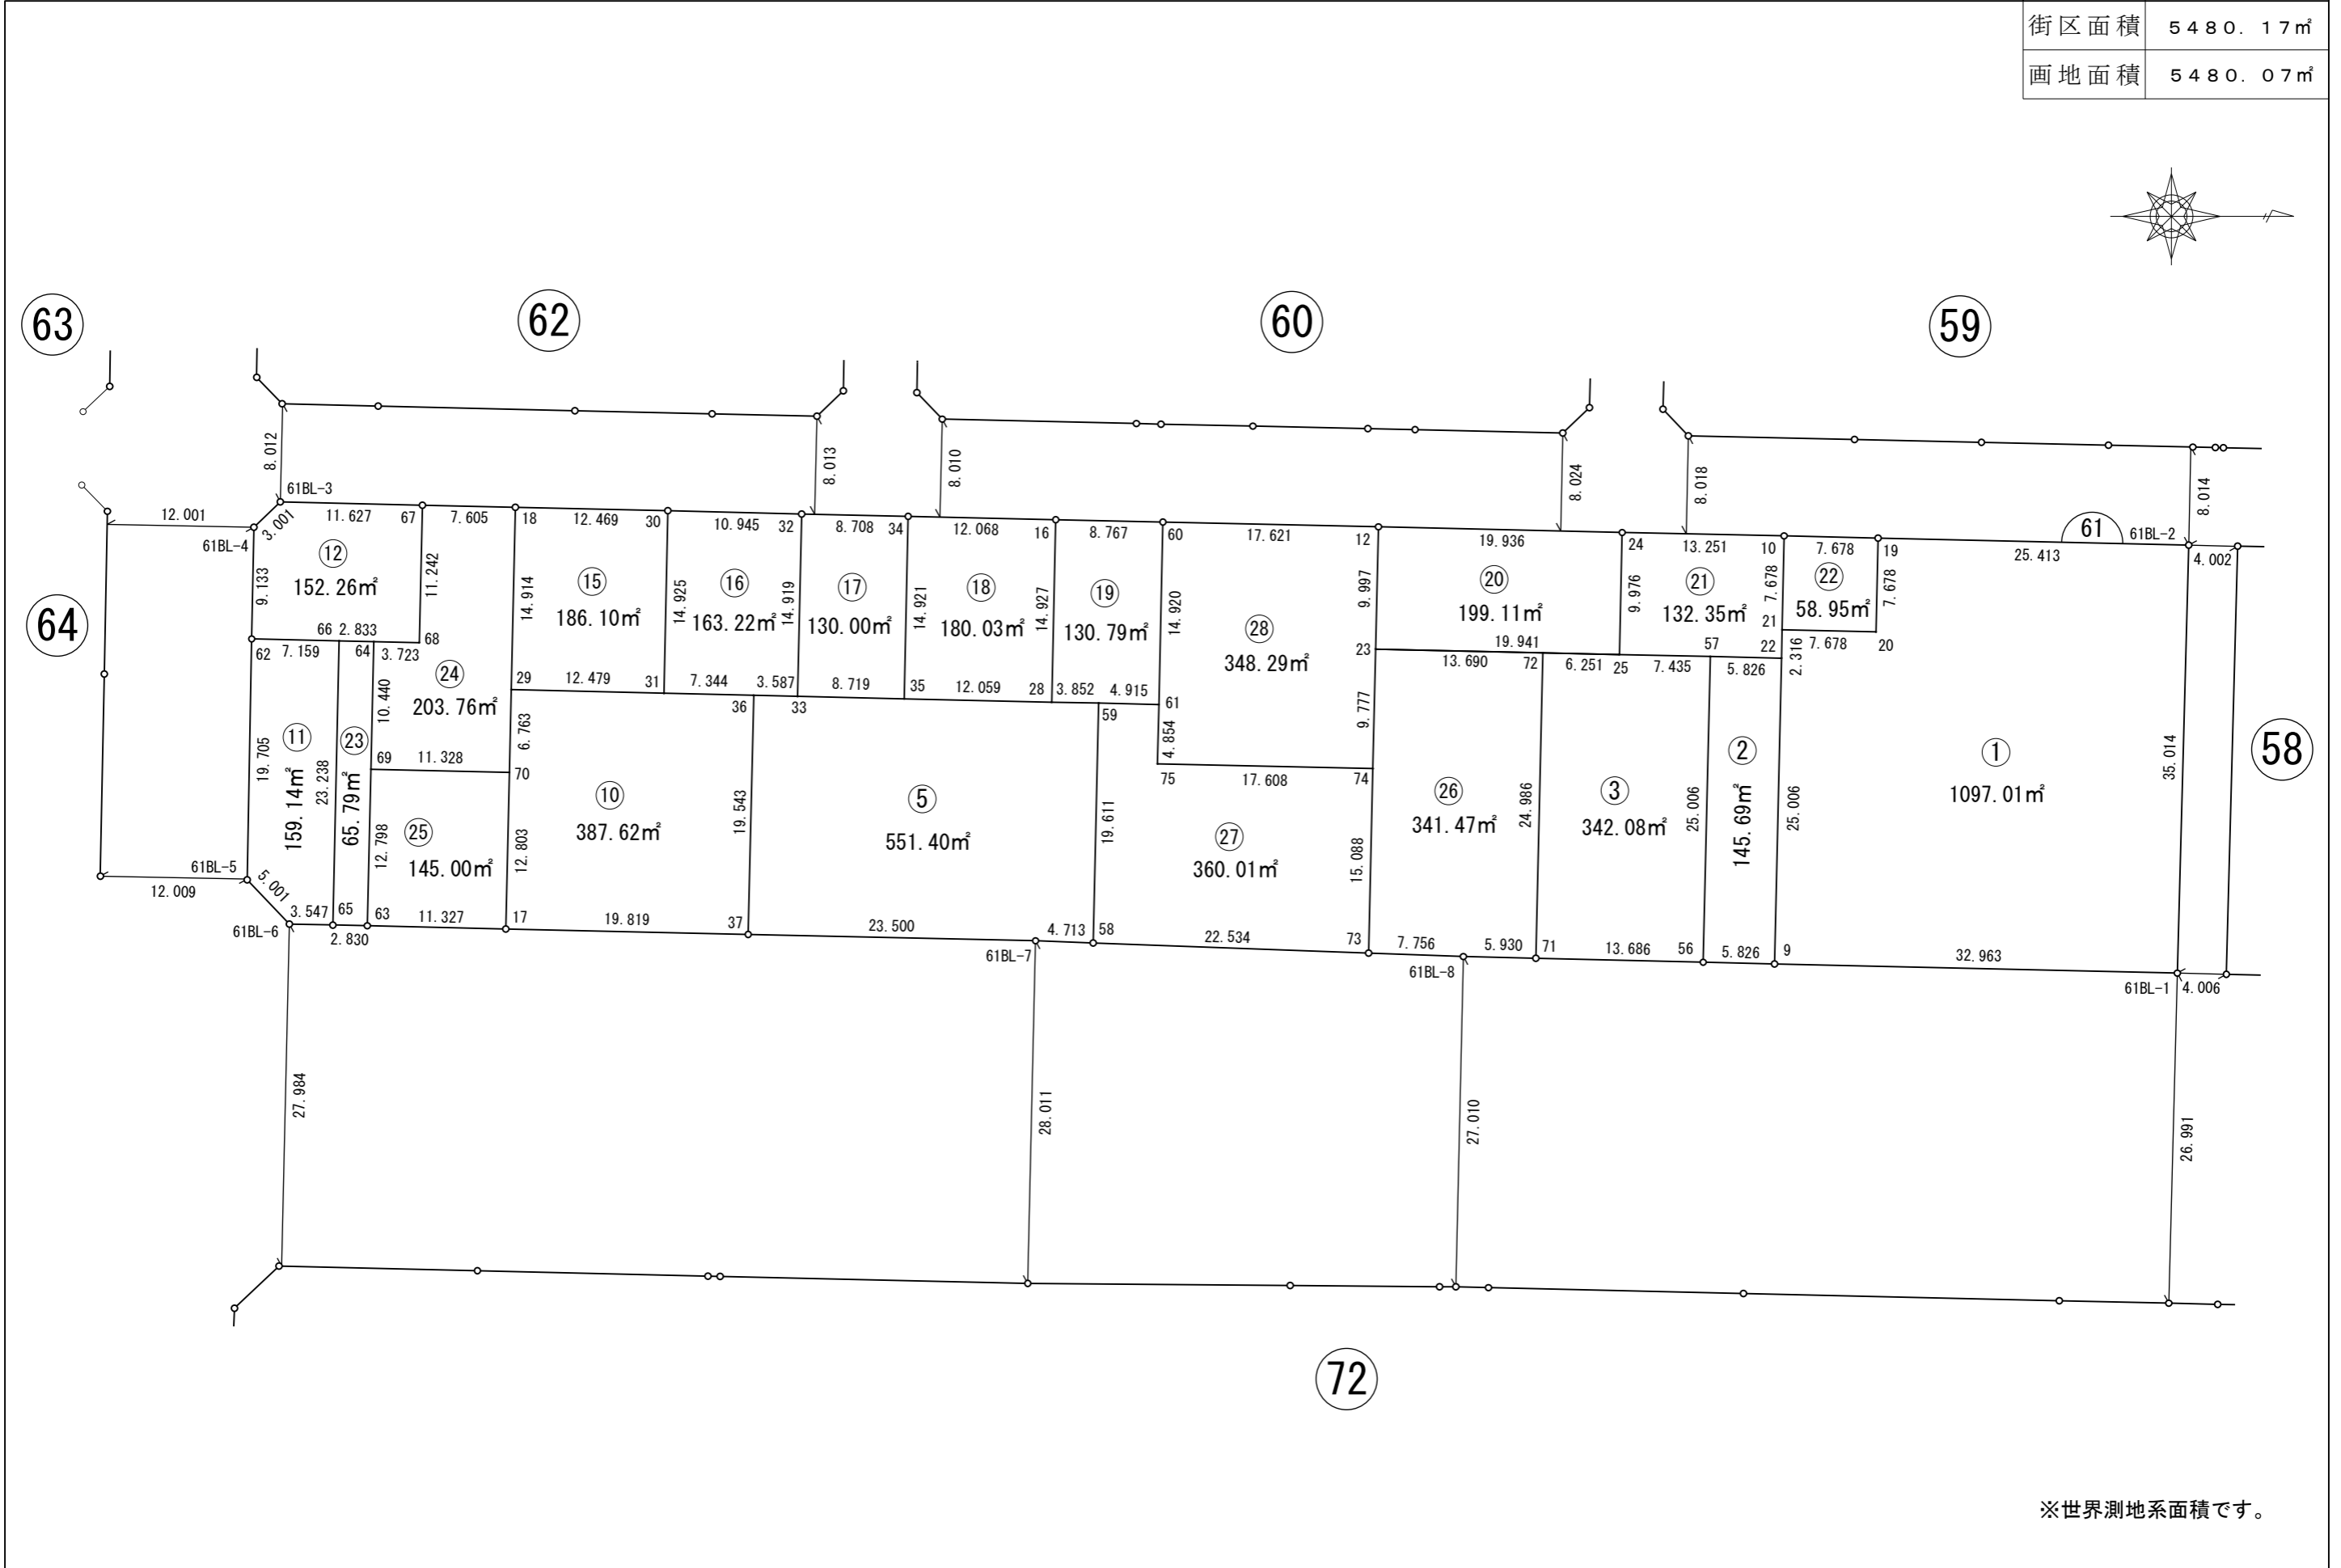


1:500

画地出来形確認測量図

街区番号	61BL
街区面積	5480.17㎡
画地面積	5480.07㎡

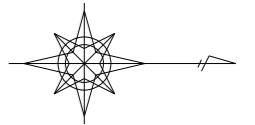

※世界測地系面積です。