



画地出来形確認測量図

街区番号	62BL
街区面積	1122.61m <sup>2</sup>
画地面積	1122.58m <sup>2</sup>

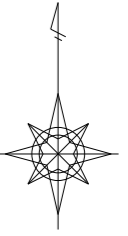

松戸市

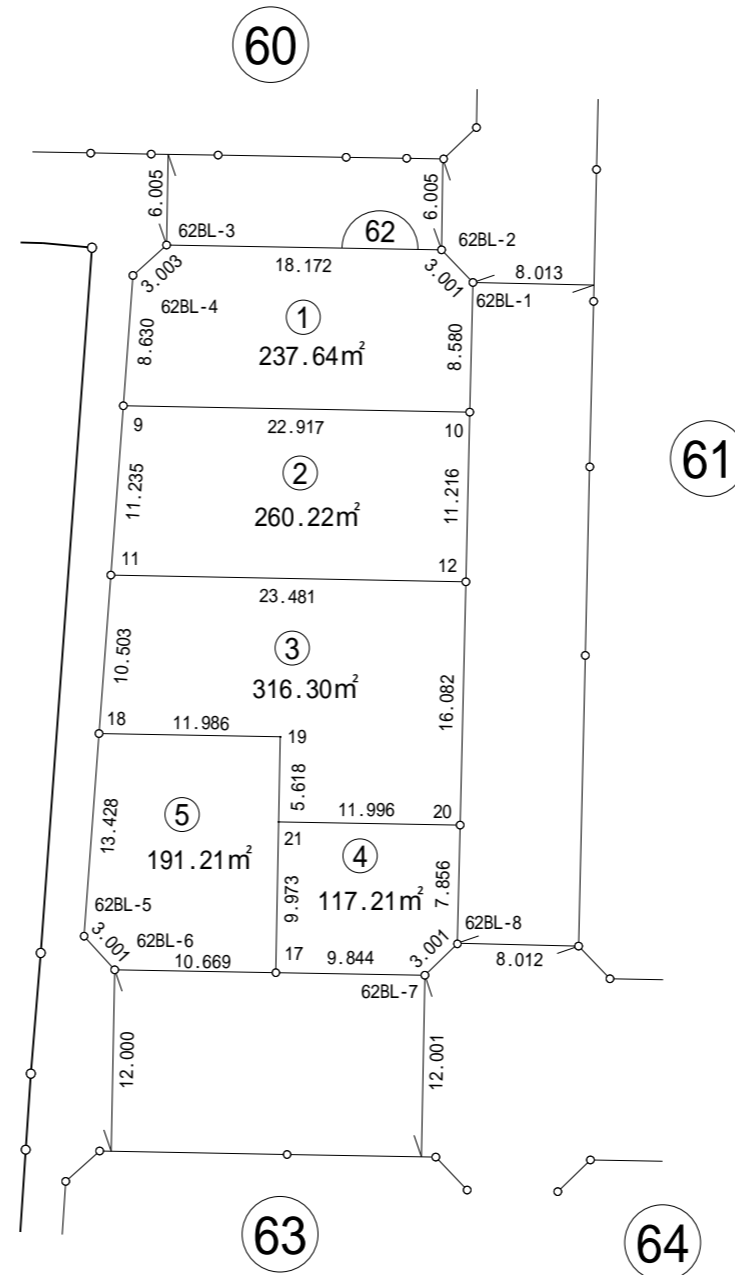

世界測地系面積です。