



画地出来形確認測量図

街区番号	63BL
街区面積	1325.47m ²
画地面積	1325.43m ²

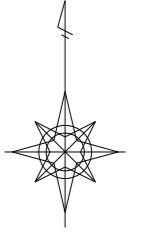

松戸市

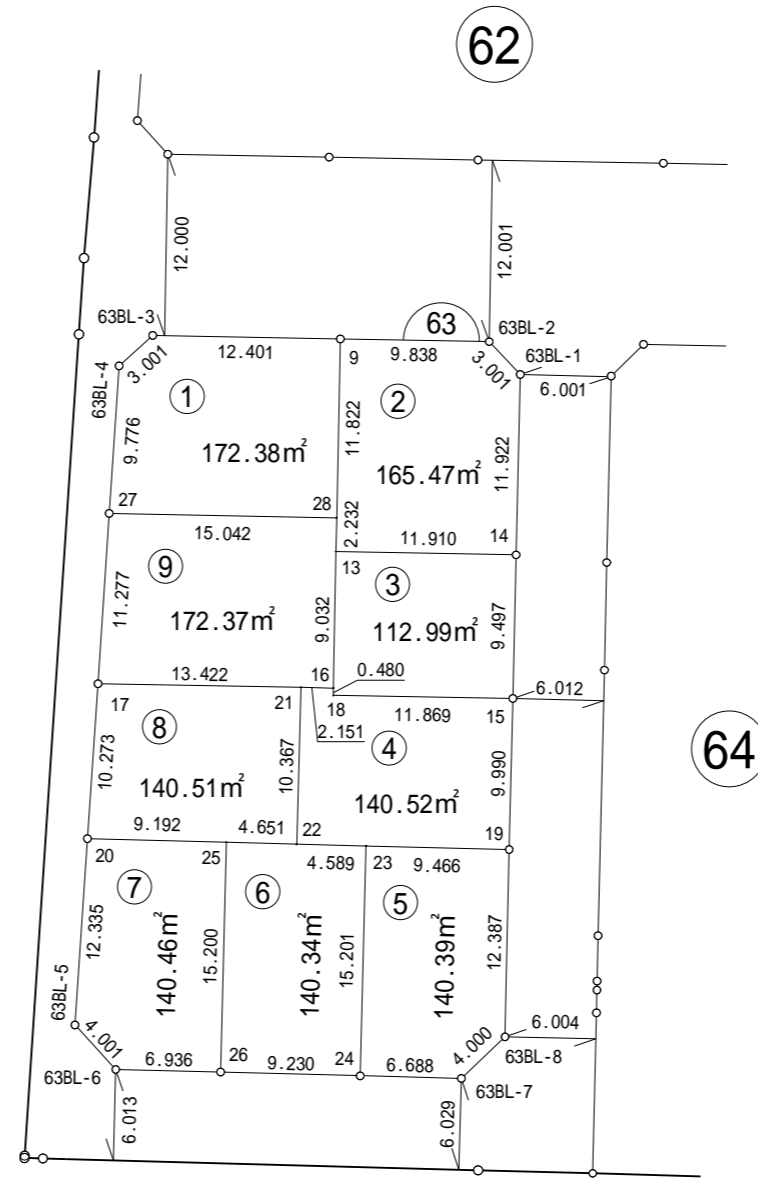

世界測地系面積です。