
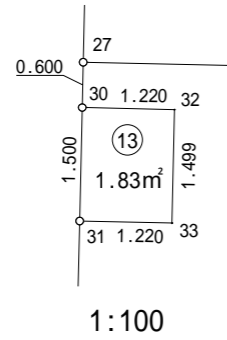


画地出来形確認測量図

街区番号	6 4 B L
街区面積	1944.14m <sup>2</sup>
画地面積	1944.11m <sup>2</sup>

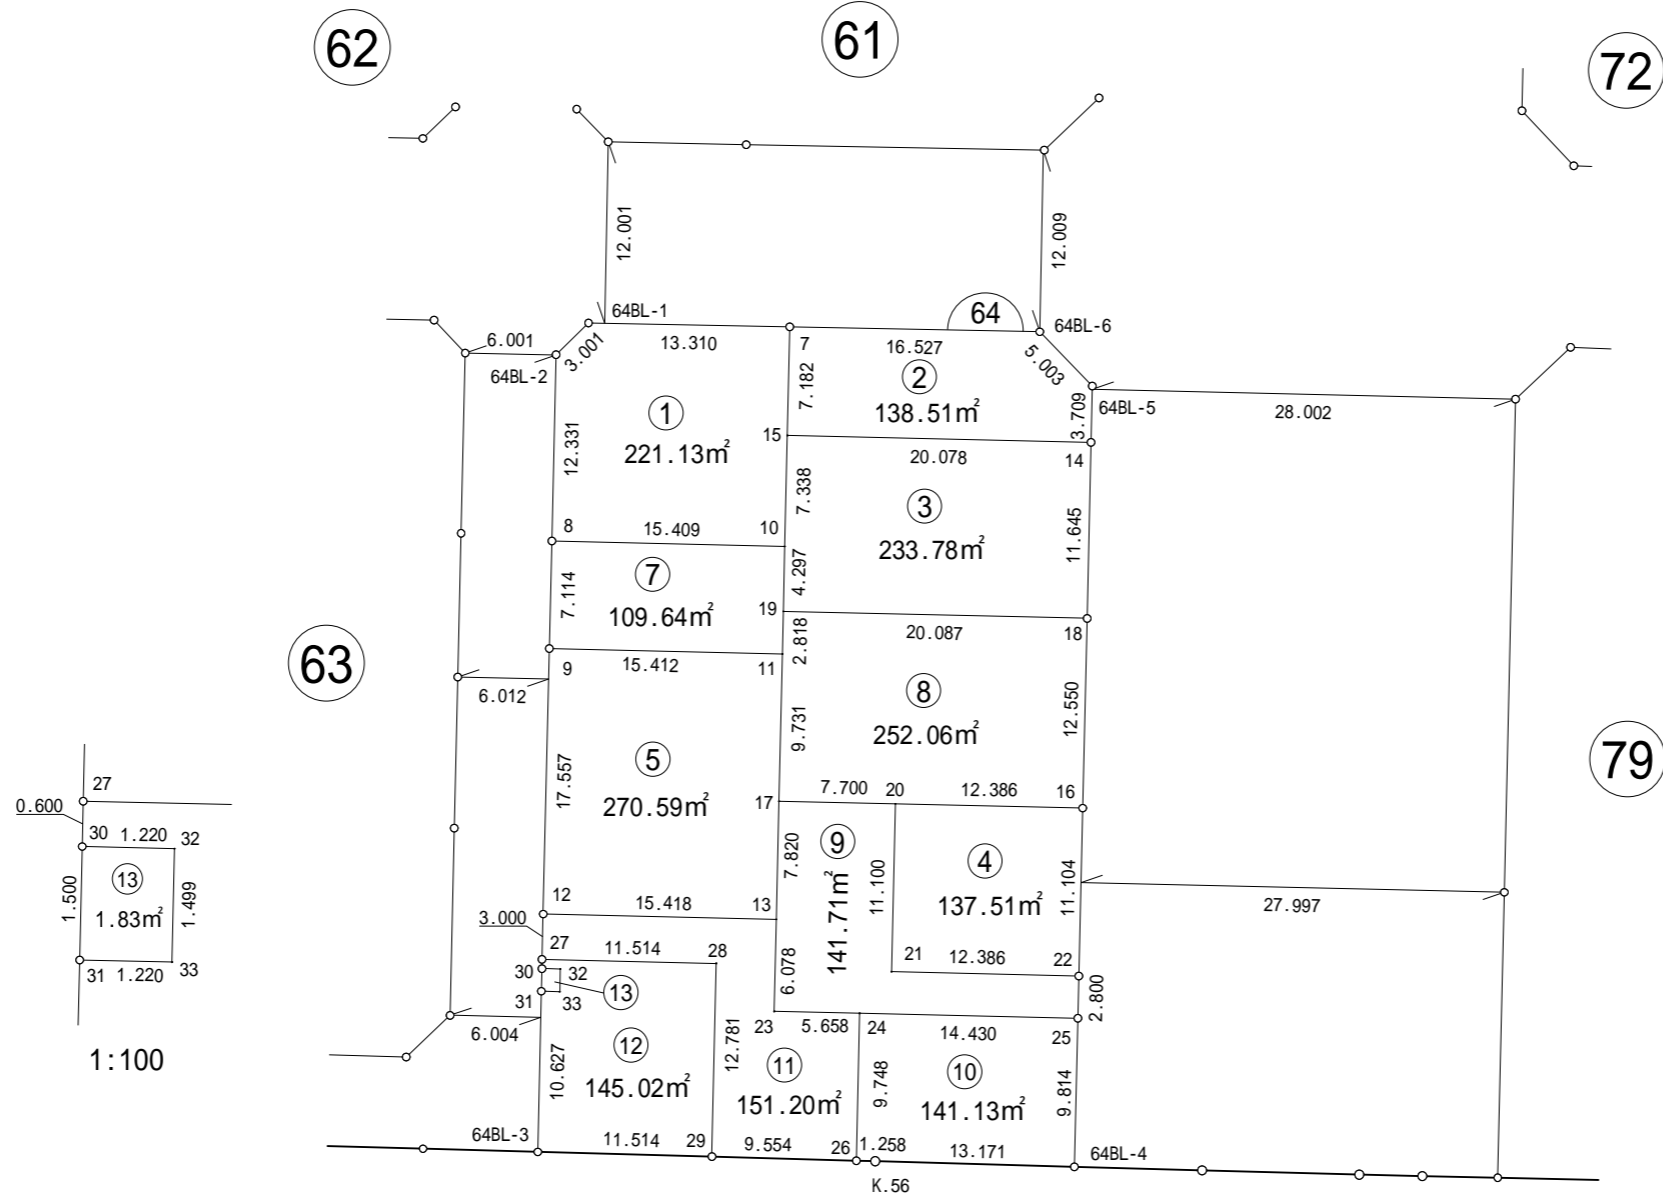

松戸市

世界測地系面積です。