
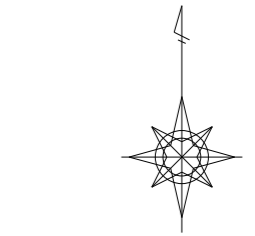
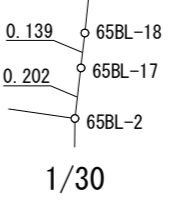


1:500

# 画地出来形確認測量図

街区番号	65BL
街区面積	4527.47㎡
画地面積	4527.45㎡

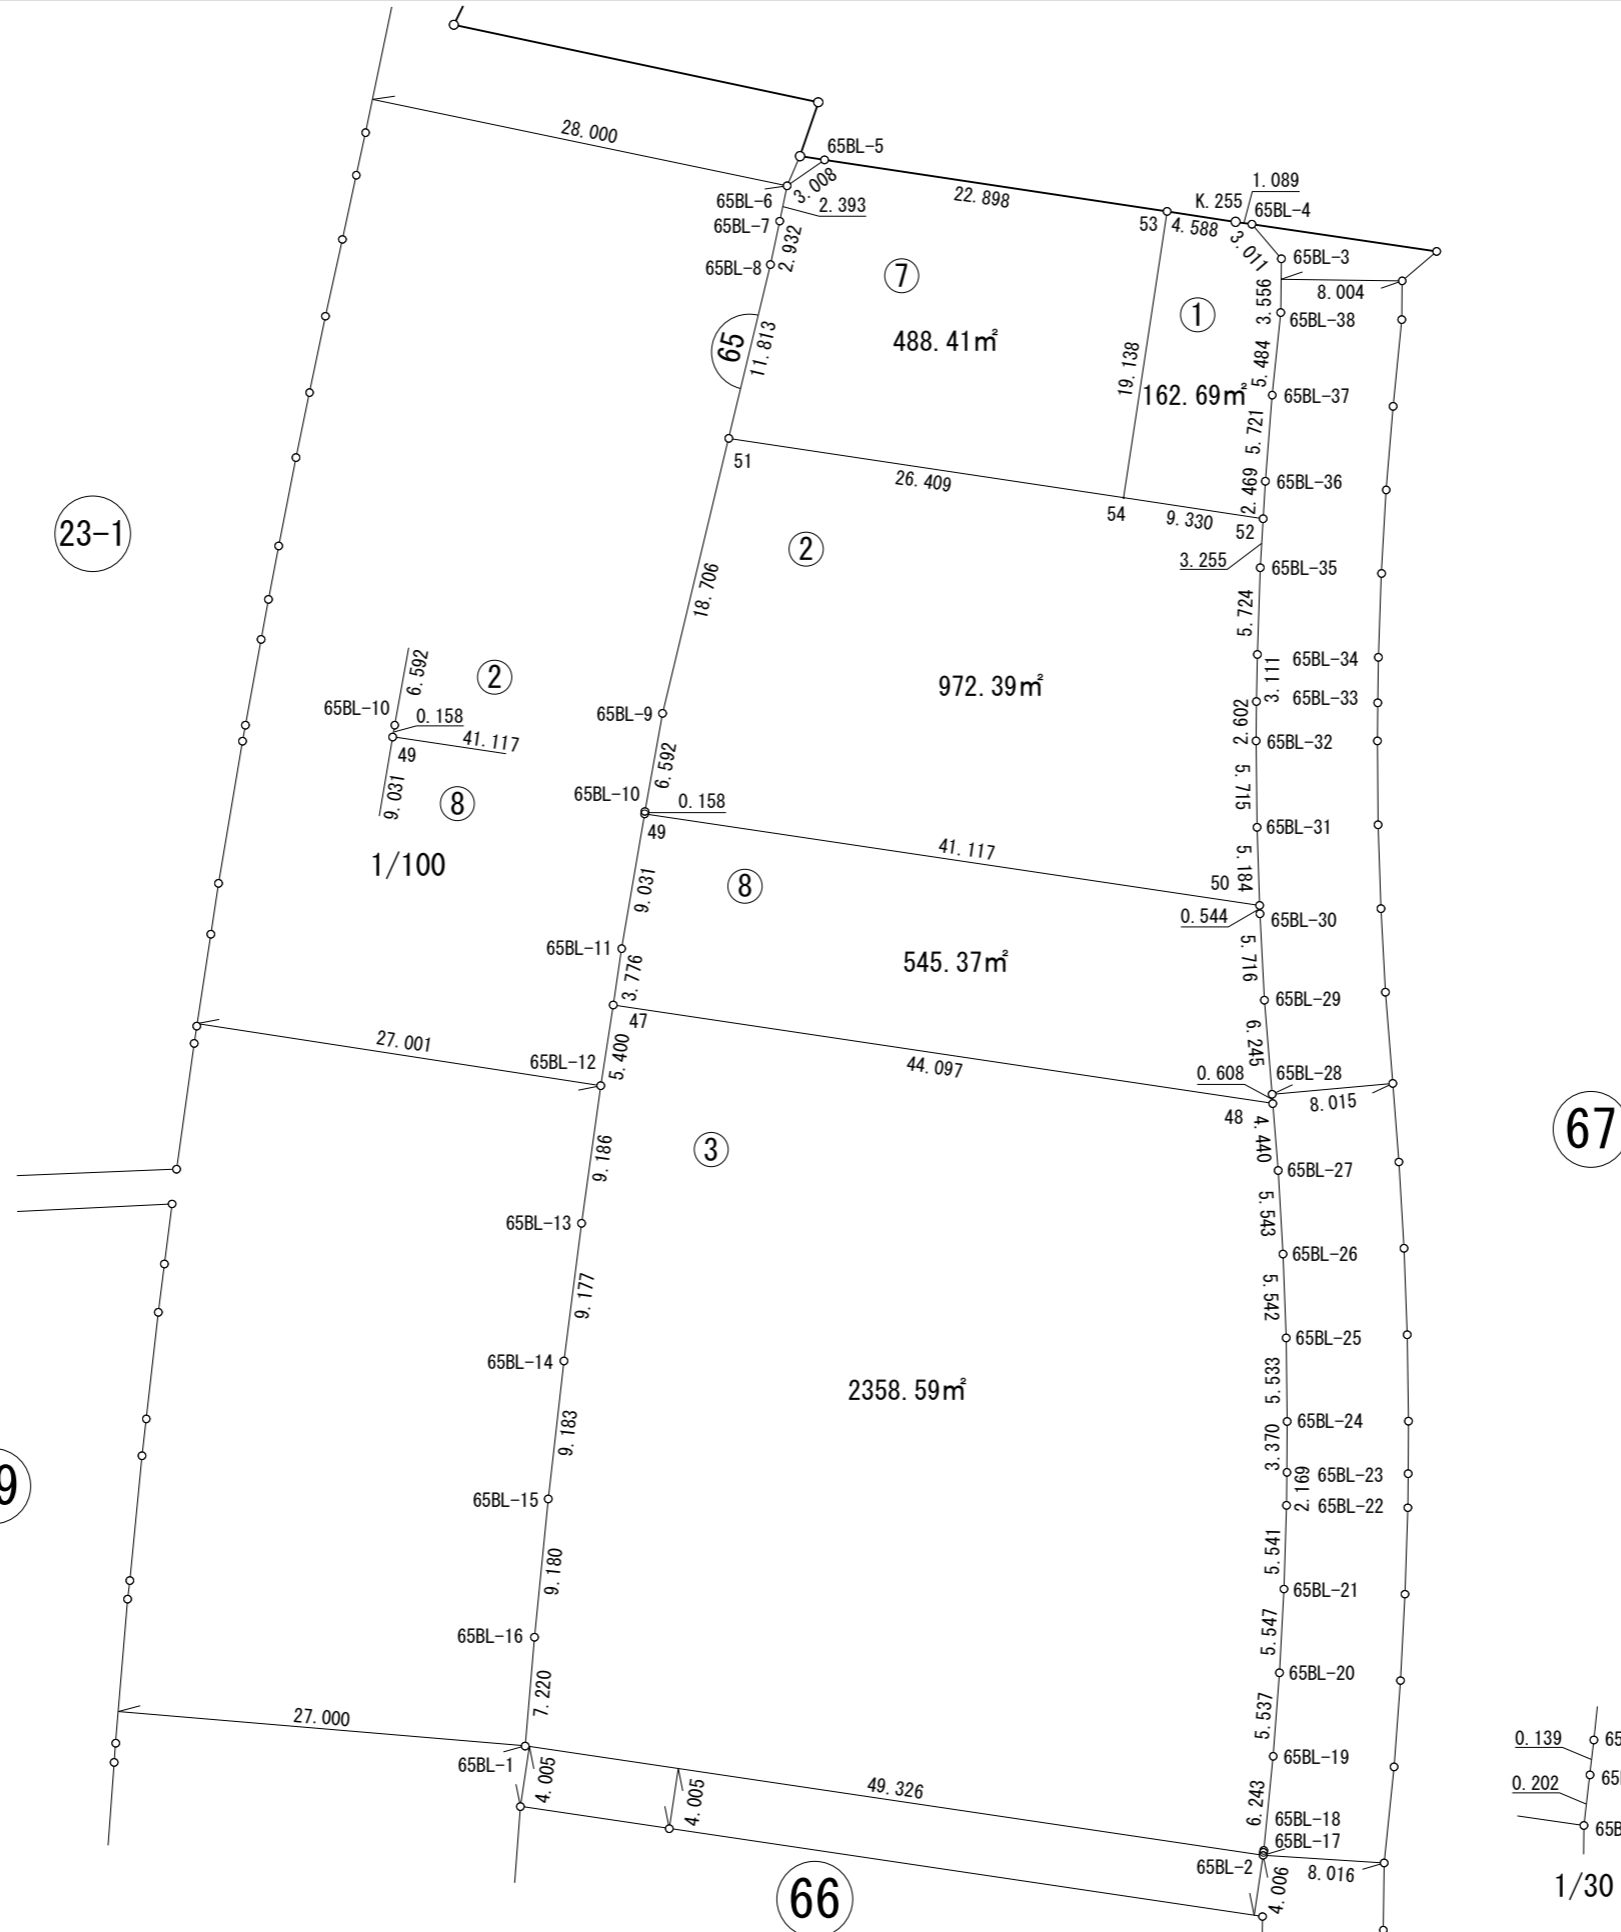

※世界測地系面積です。