
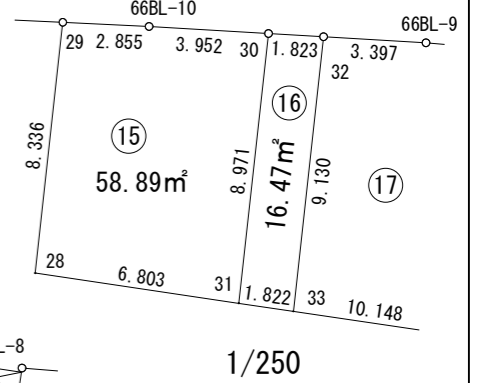


1:500

画地出来形確認測量図

街区番号	66BL
街区面積	6176.53㎡
画地面積	6176.45㎡

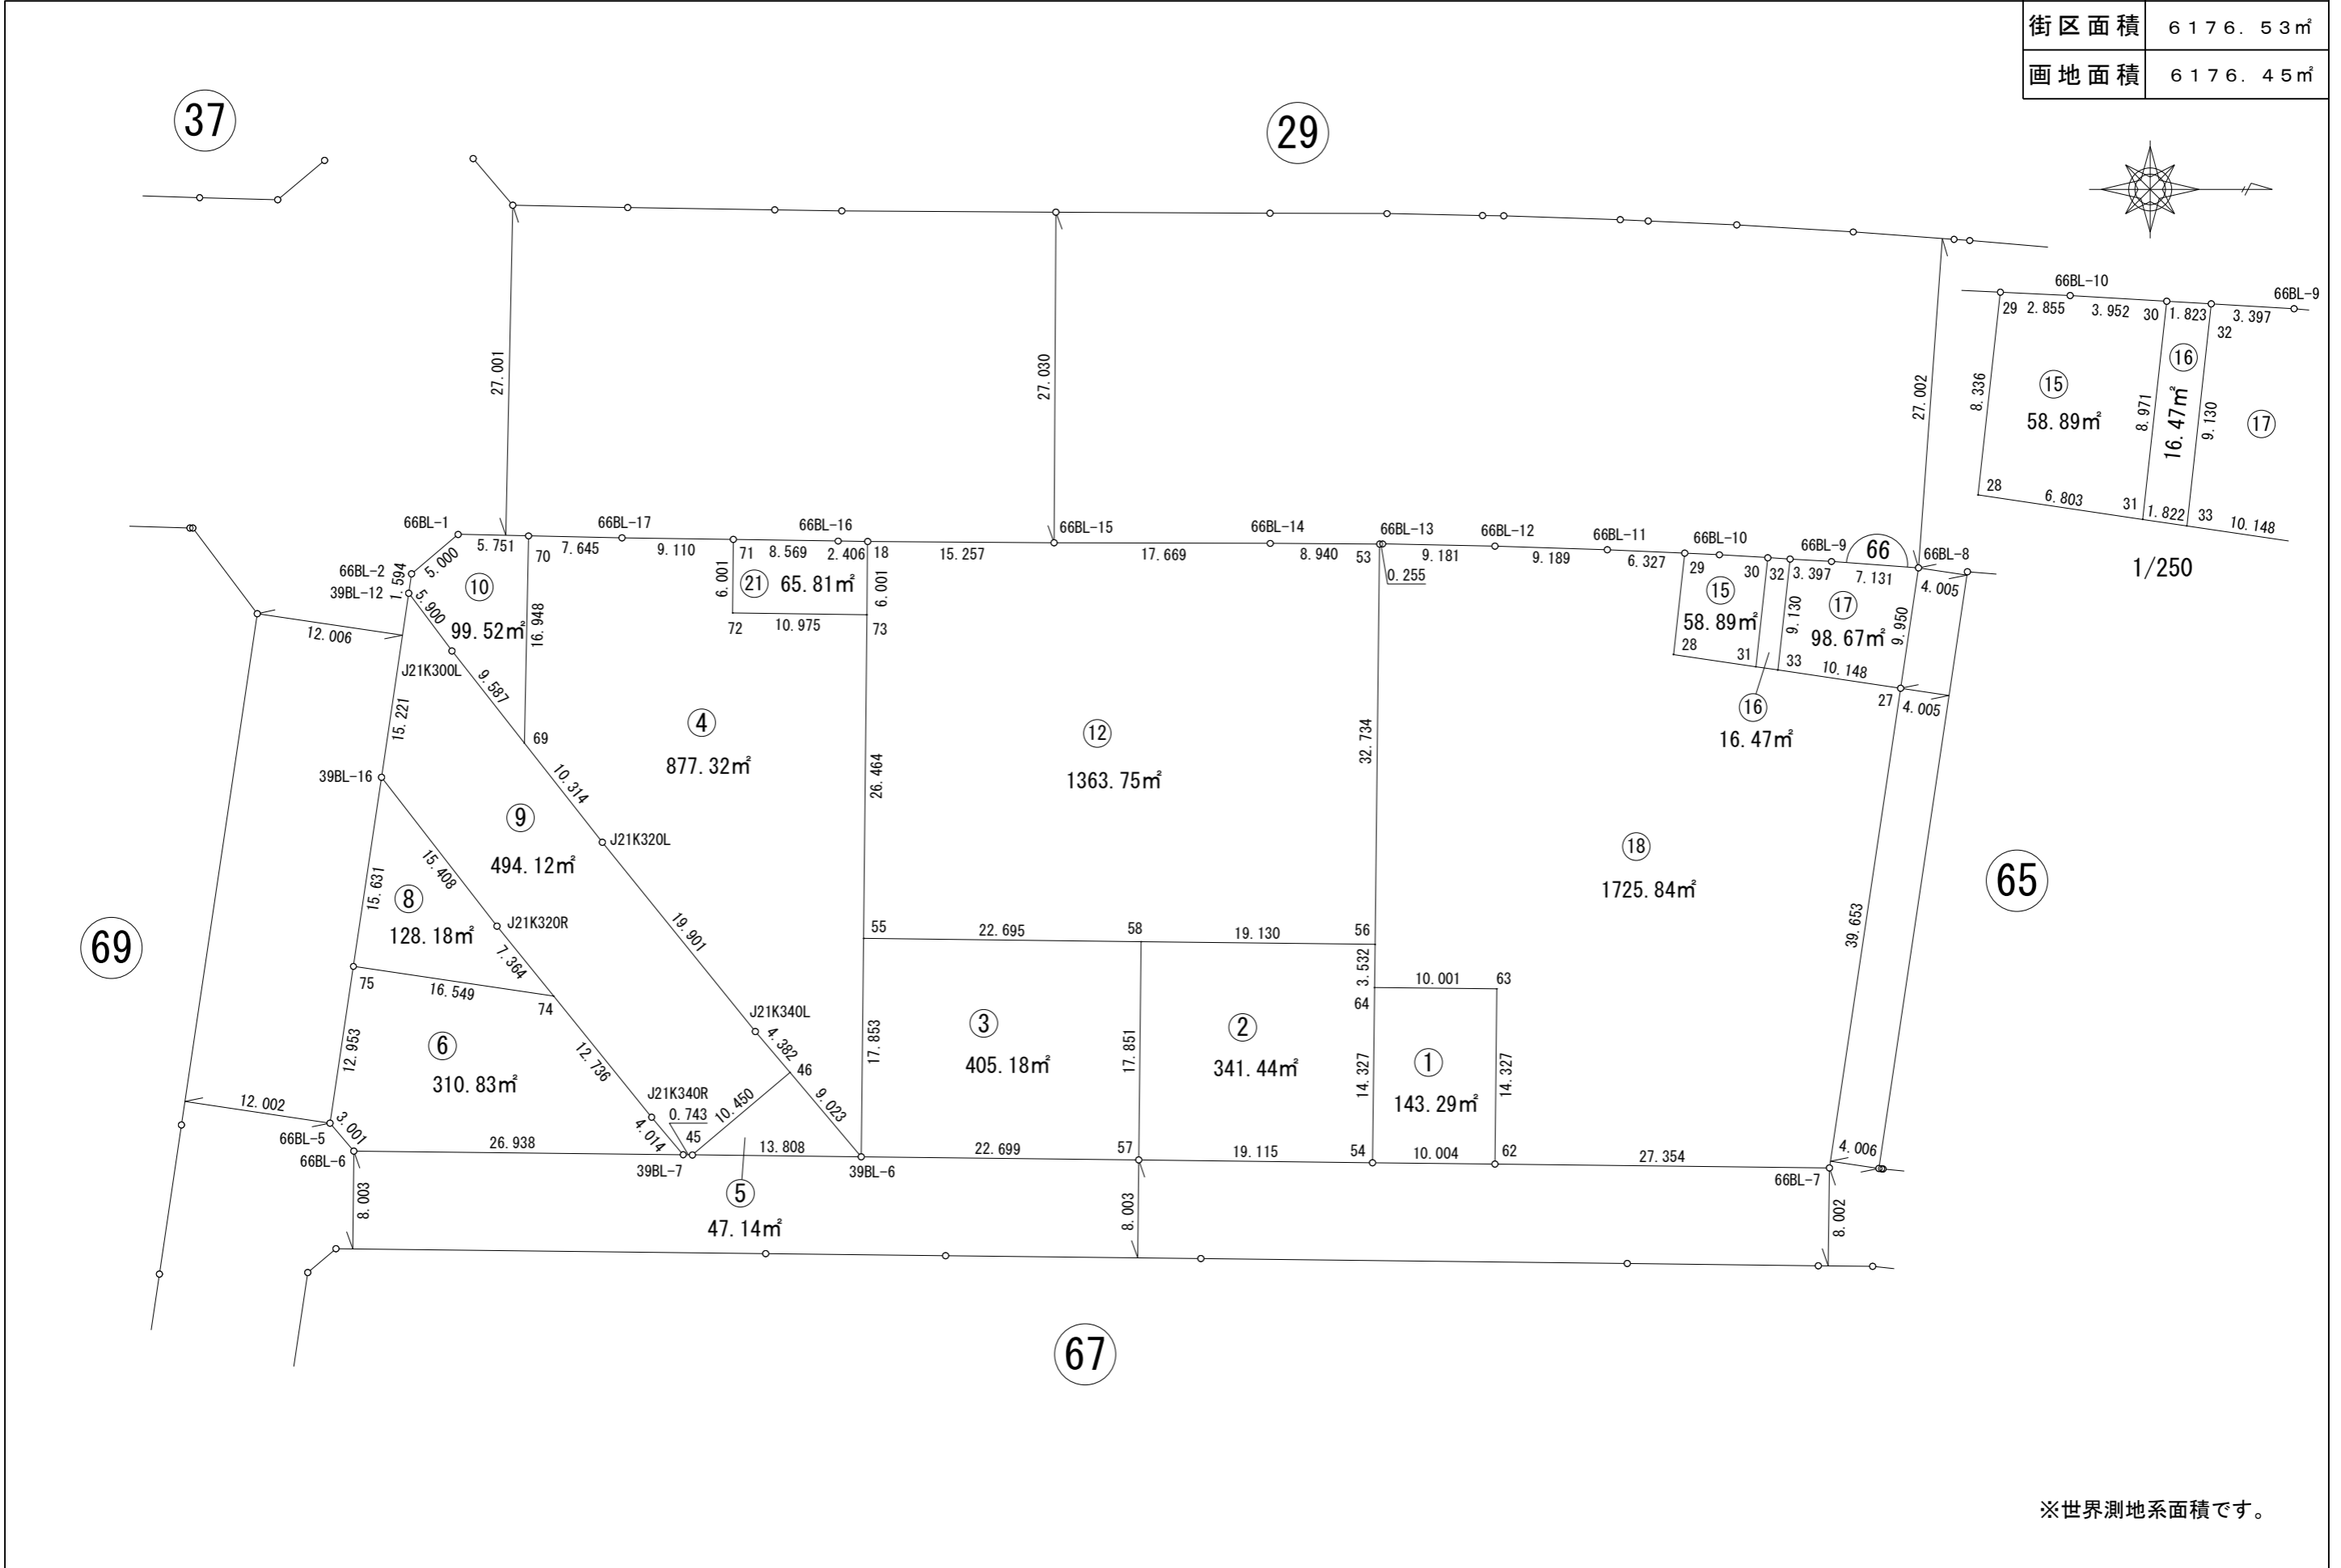

※世界測地系面積です。