
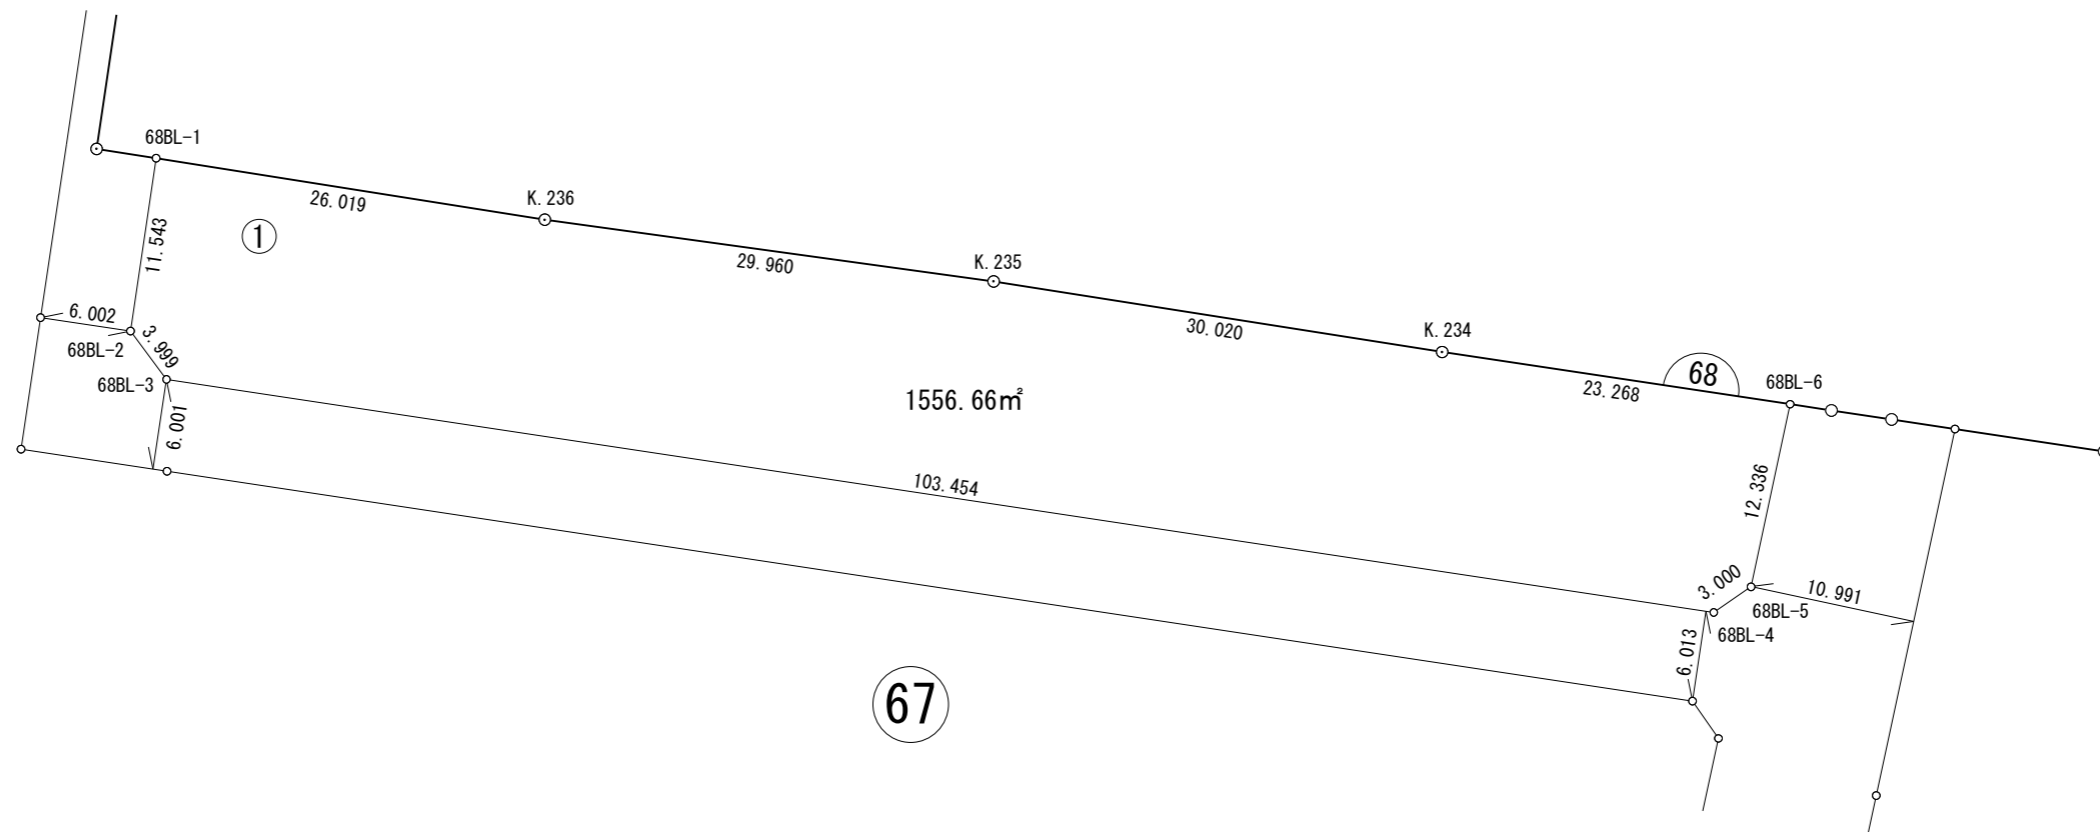


1:500

画地出来形確認測量図

街区番号	68BL
街区面積	1556.66㎡
画地面積	1556.66㎡

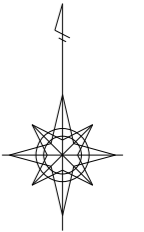

※世界測地系面積です。