


1:1000

# 画地出来形確認測量図

街区番号	70BL
街区面積	37822.62m <sup>2</sup>
画地面積	37822.60m <sup>2</sup>

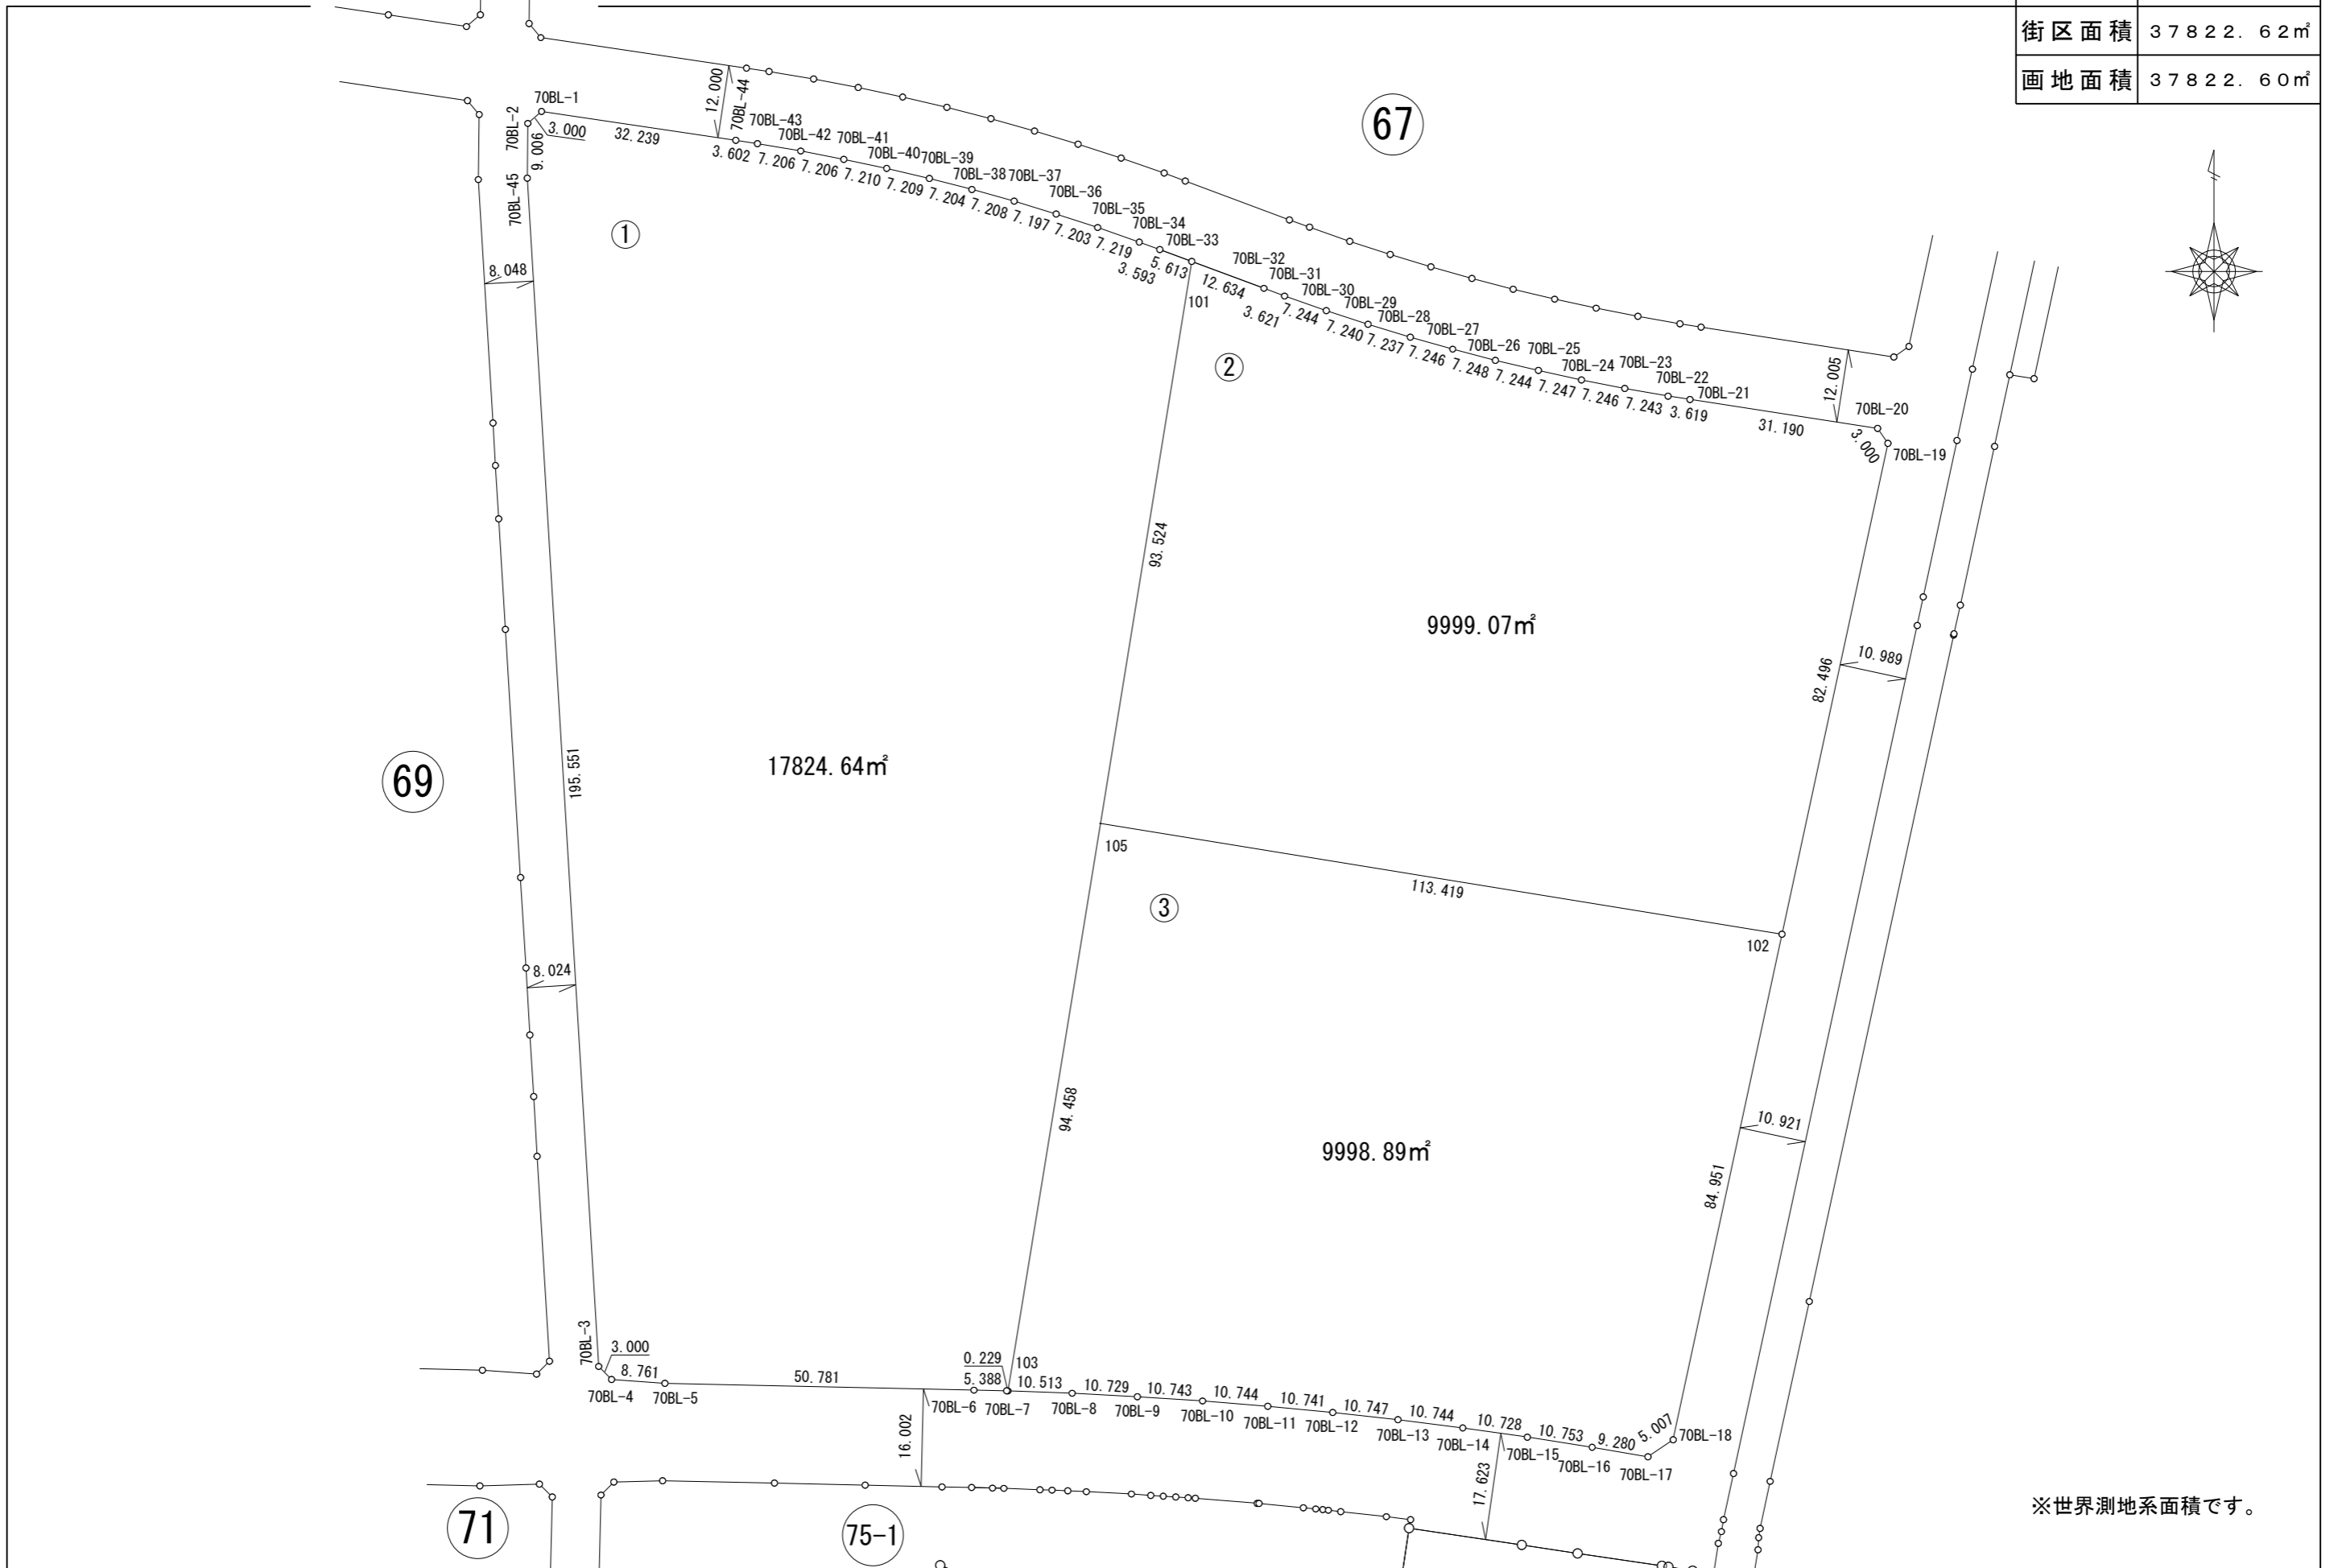

※世界測地系面積です。