
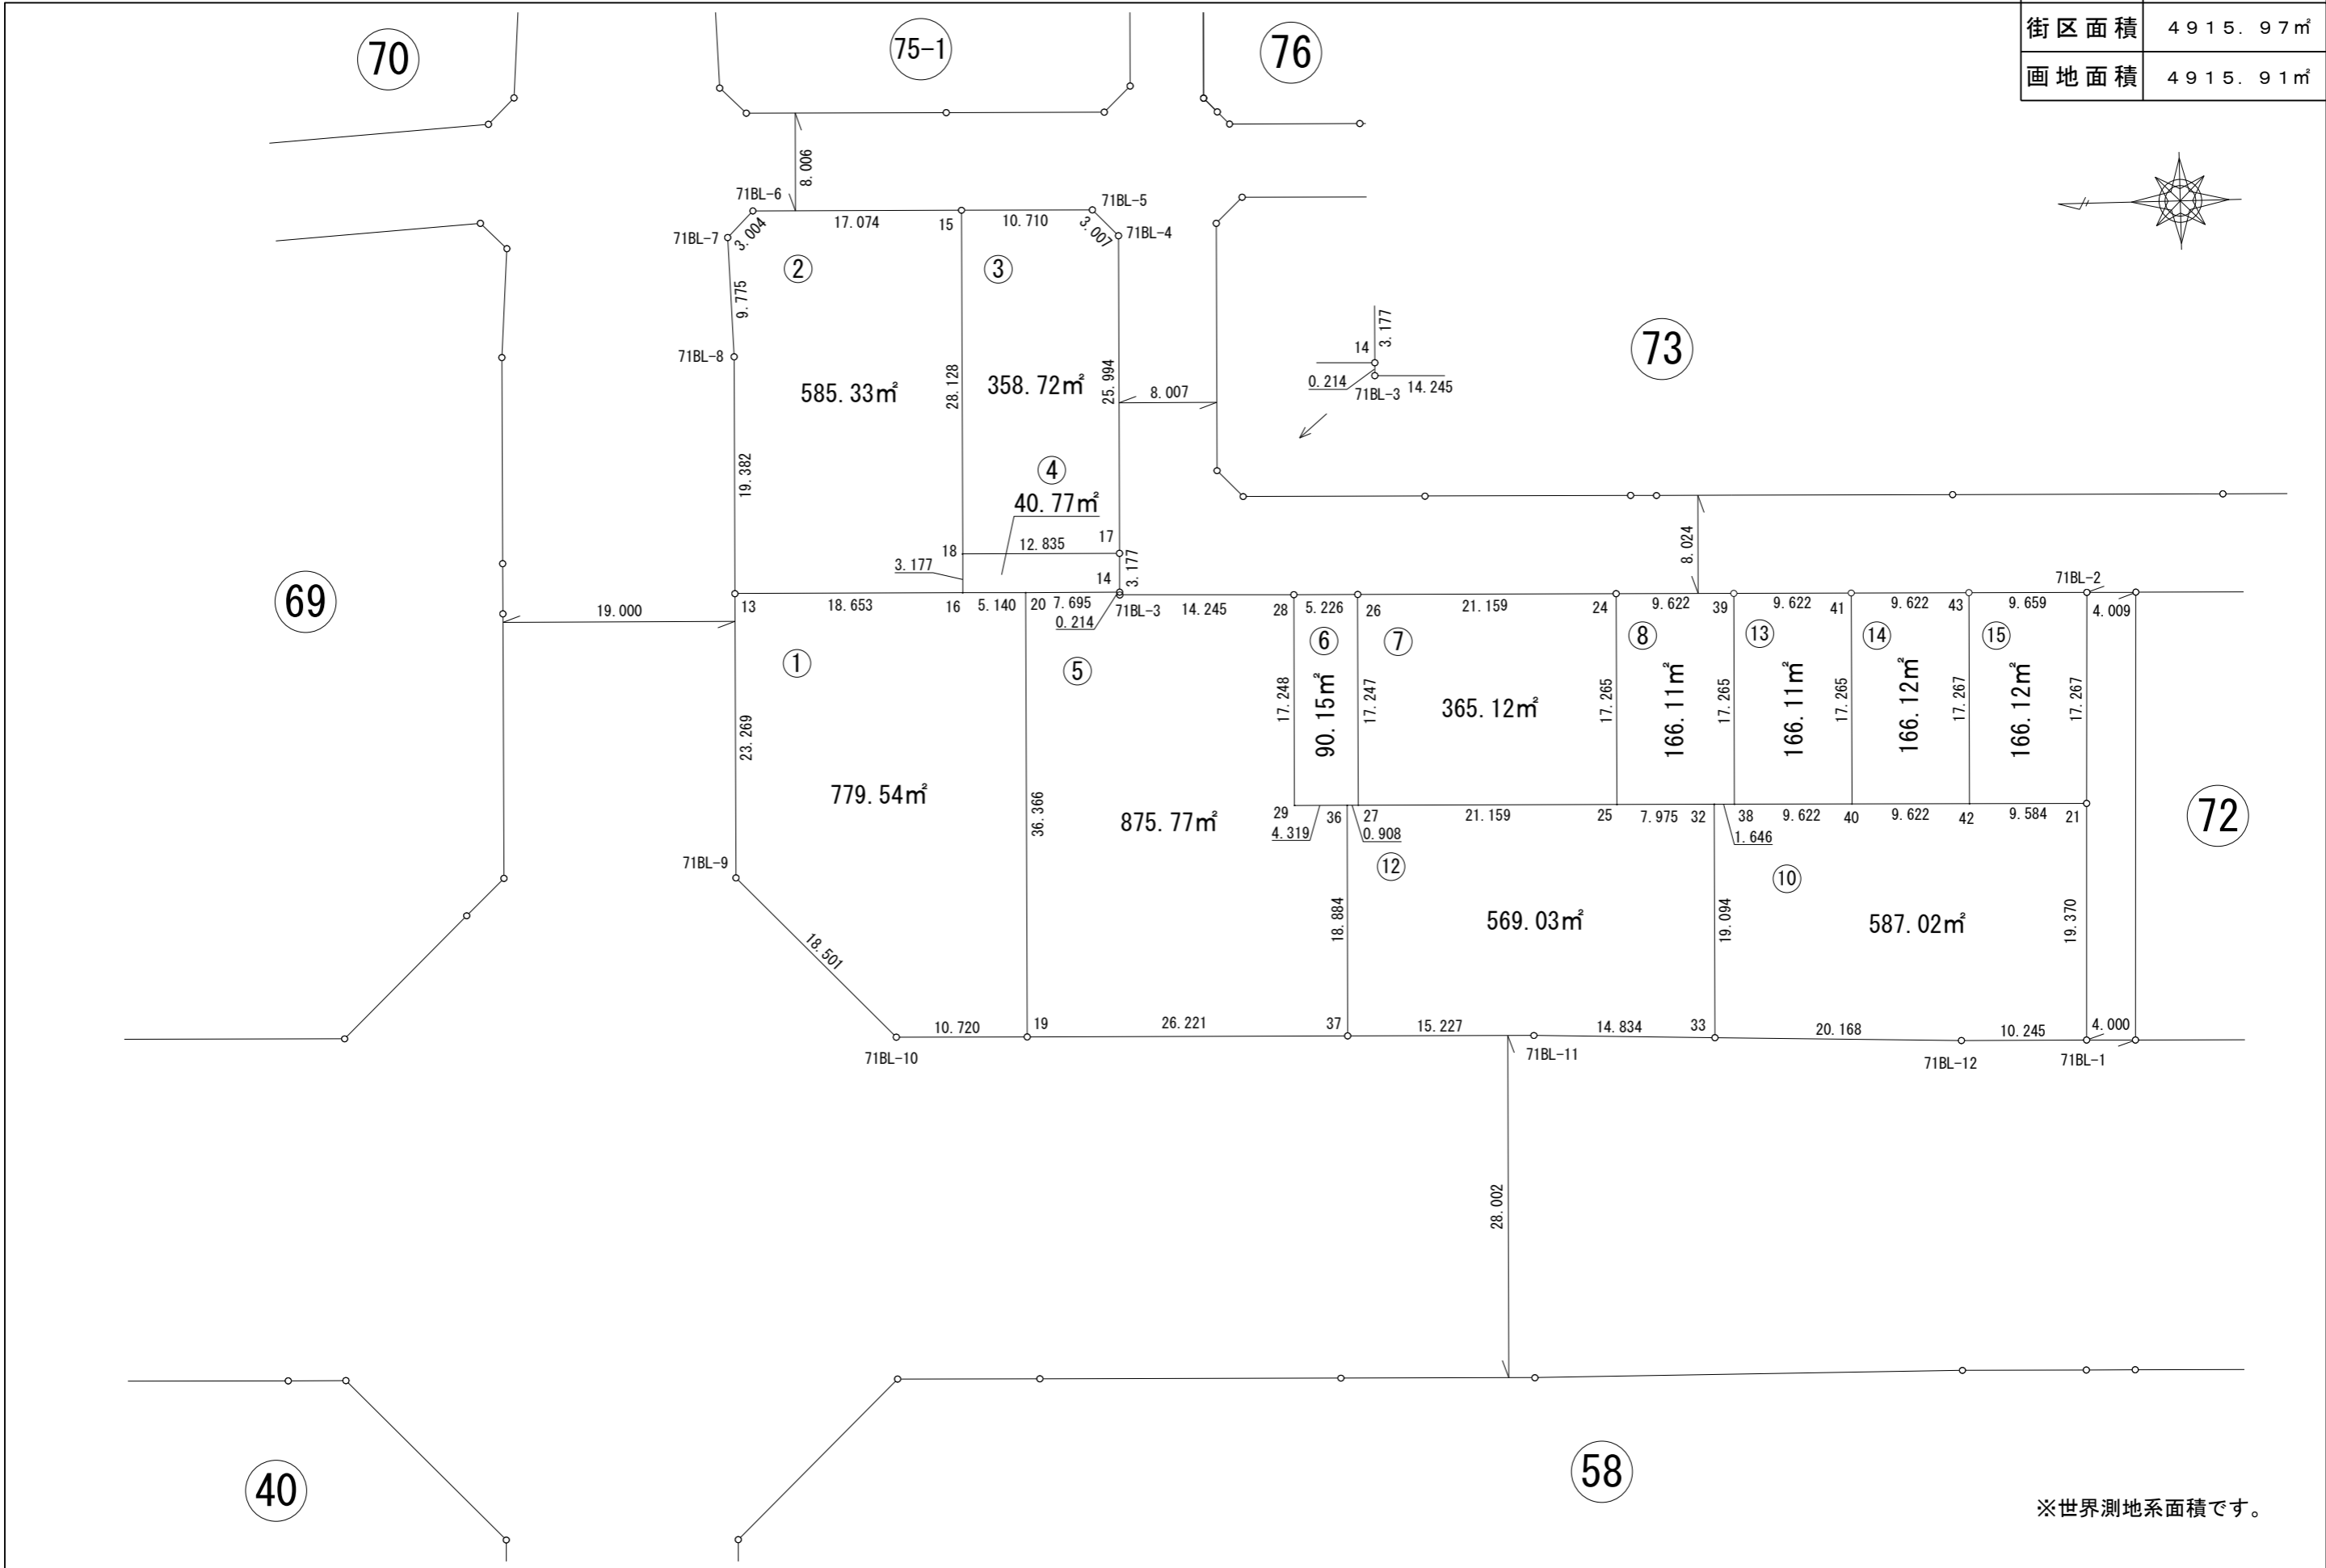


1:500

画地出来形確認測量図

街区番号	71BL
街区面積	4915.97㎡
画地面積	4915.91㎡

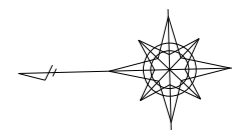

※世界測地系面積です。