
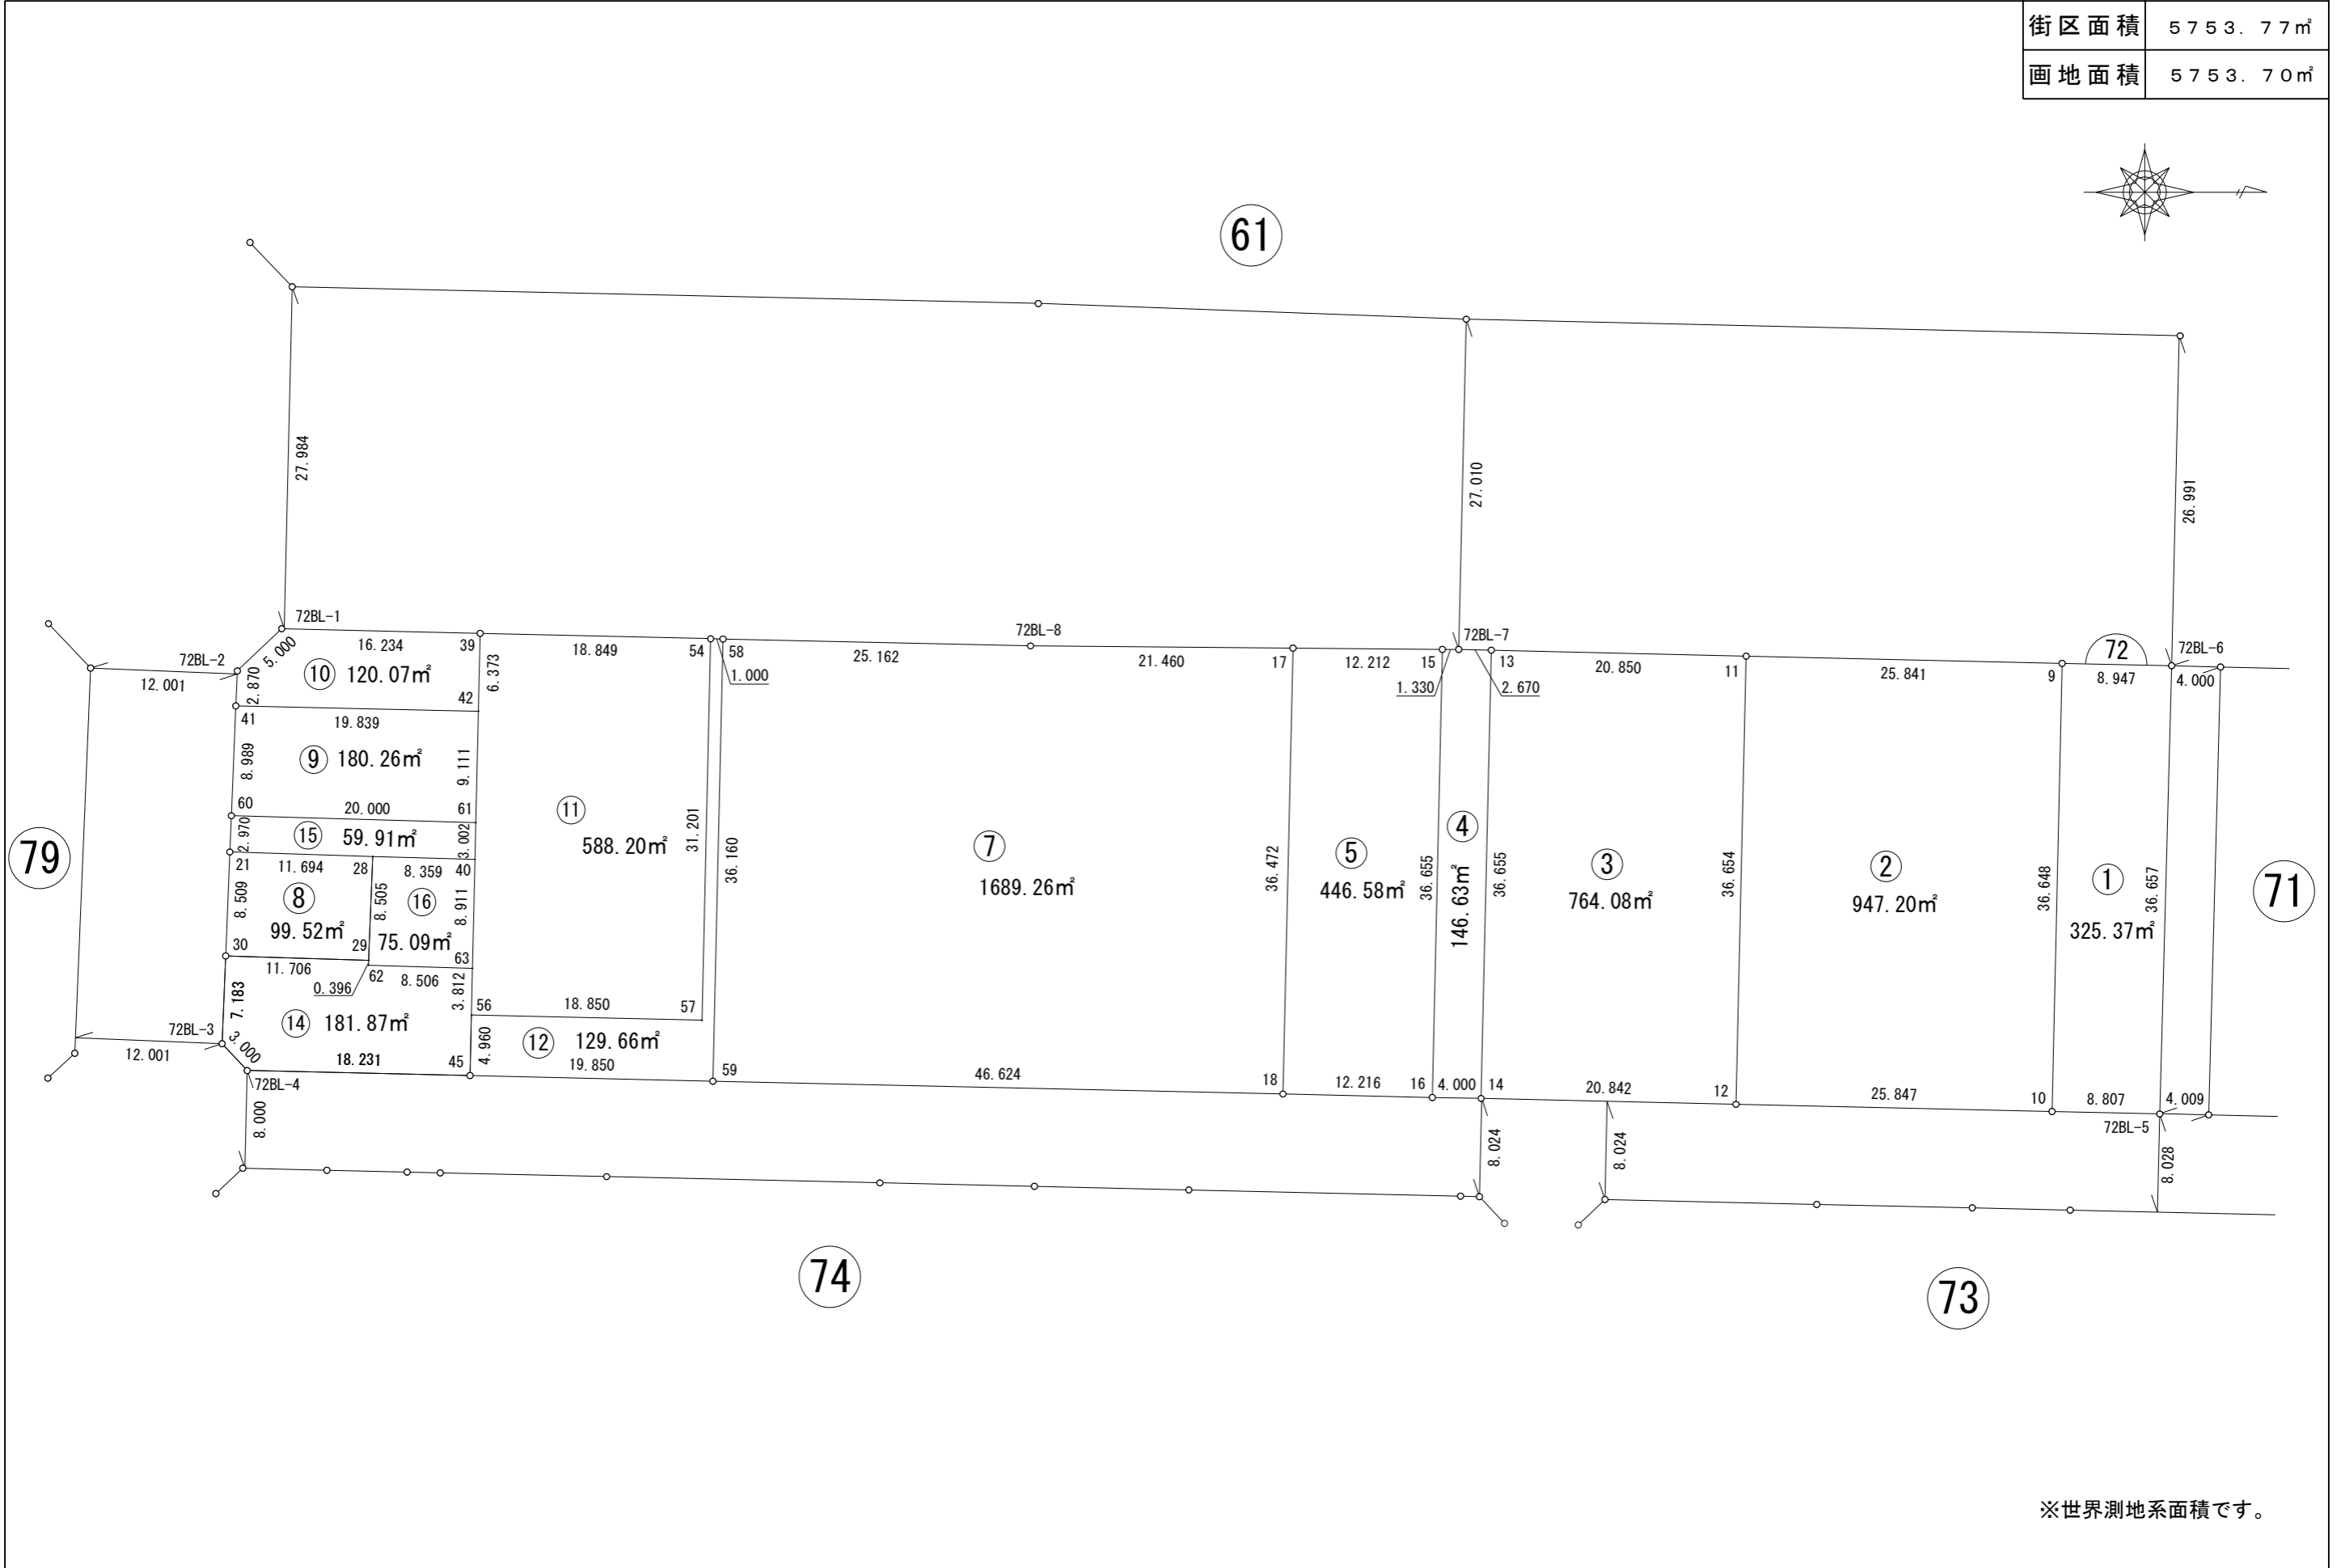


1:500

画地出来形確認測量図

街区番号	72BL
街区面積	5753.77㎡
画地面積	5753.70㎡

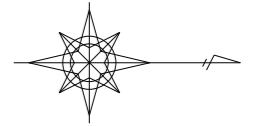

※世界測地系面積です。