
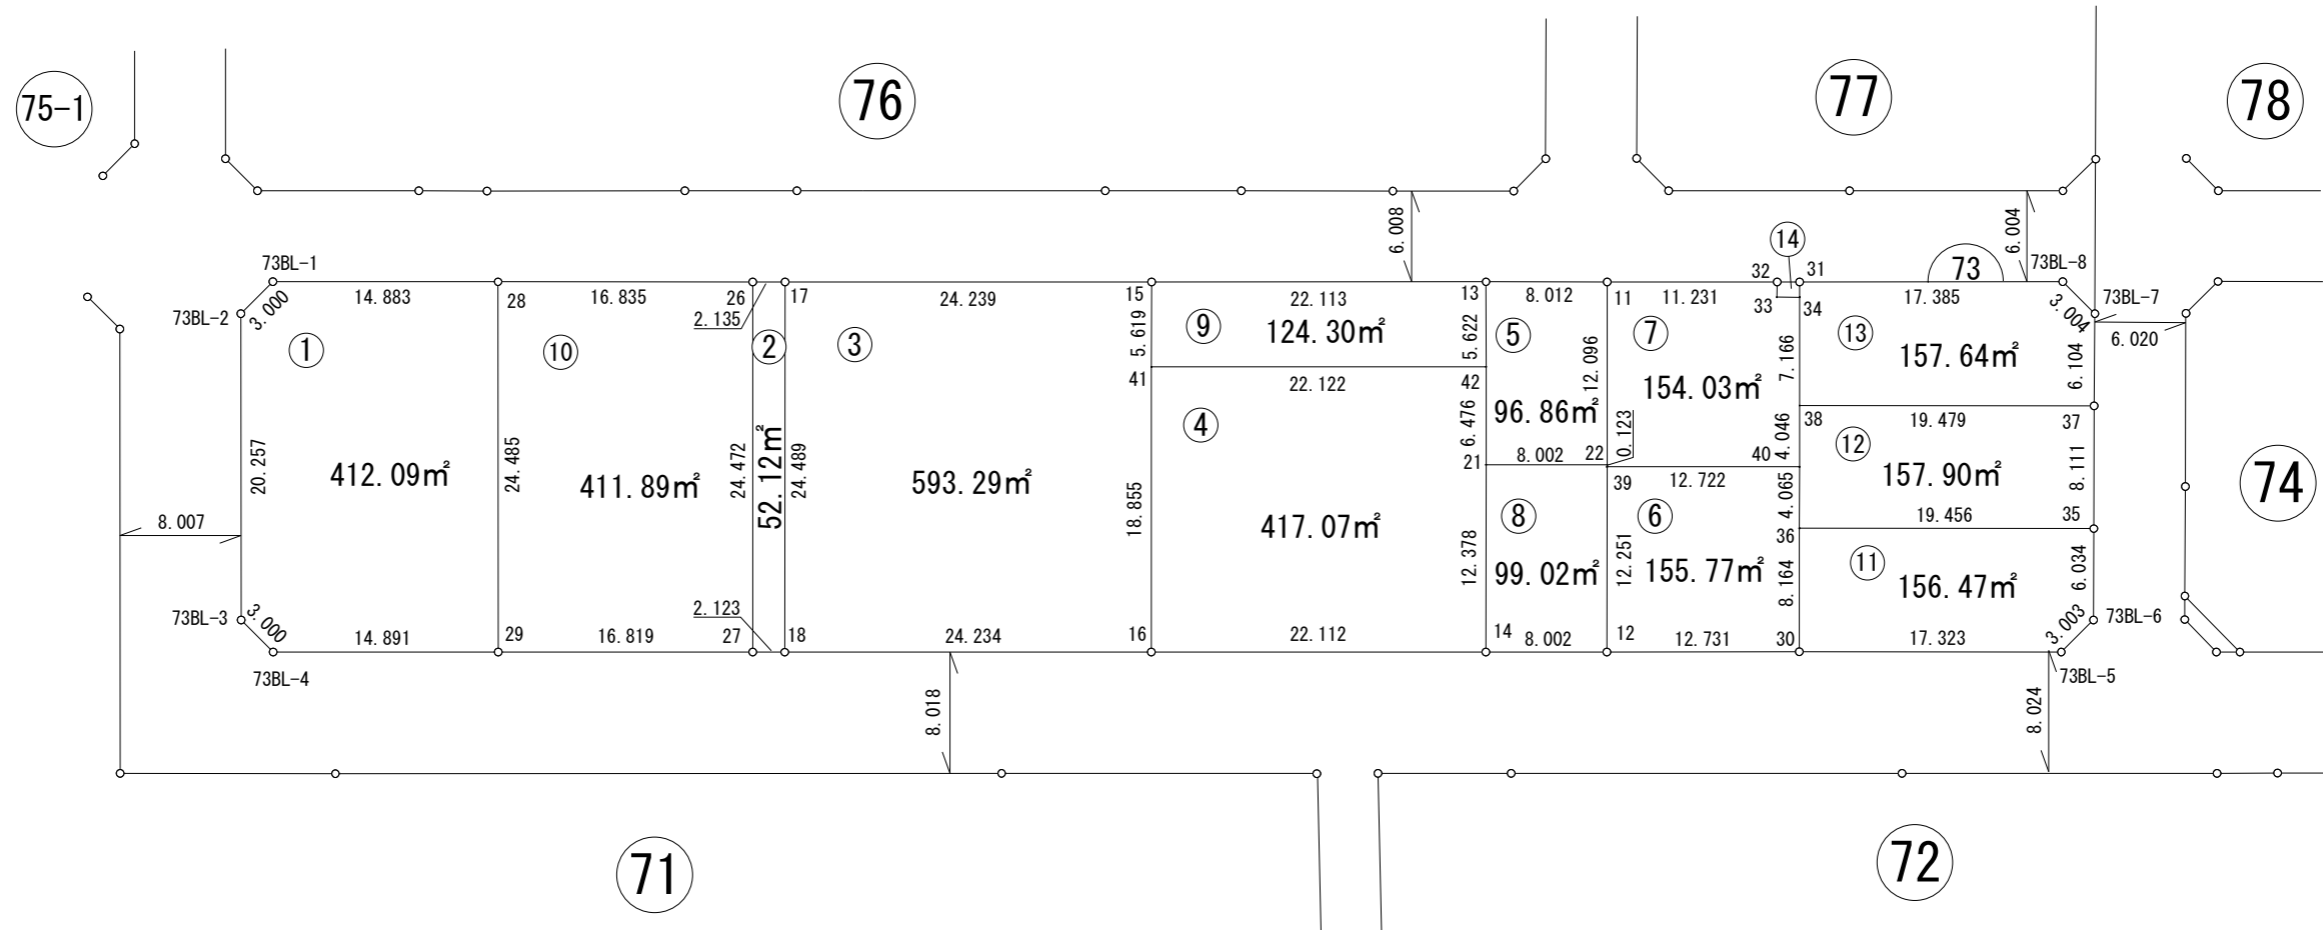
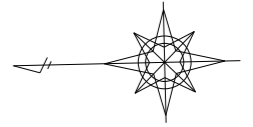


1:500

画地出来形確認測量図

|      |          |
|------|----------|
| 街区番号 | 73BL     |
| 街区面積 | 2990.04㎡ |
| 画地面積 | 2989.97㎡ |

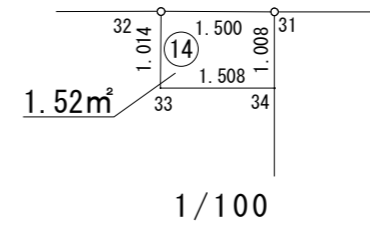

※世界測地系面積です。