
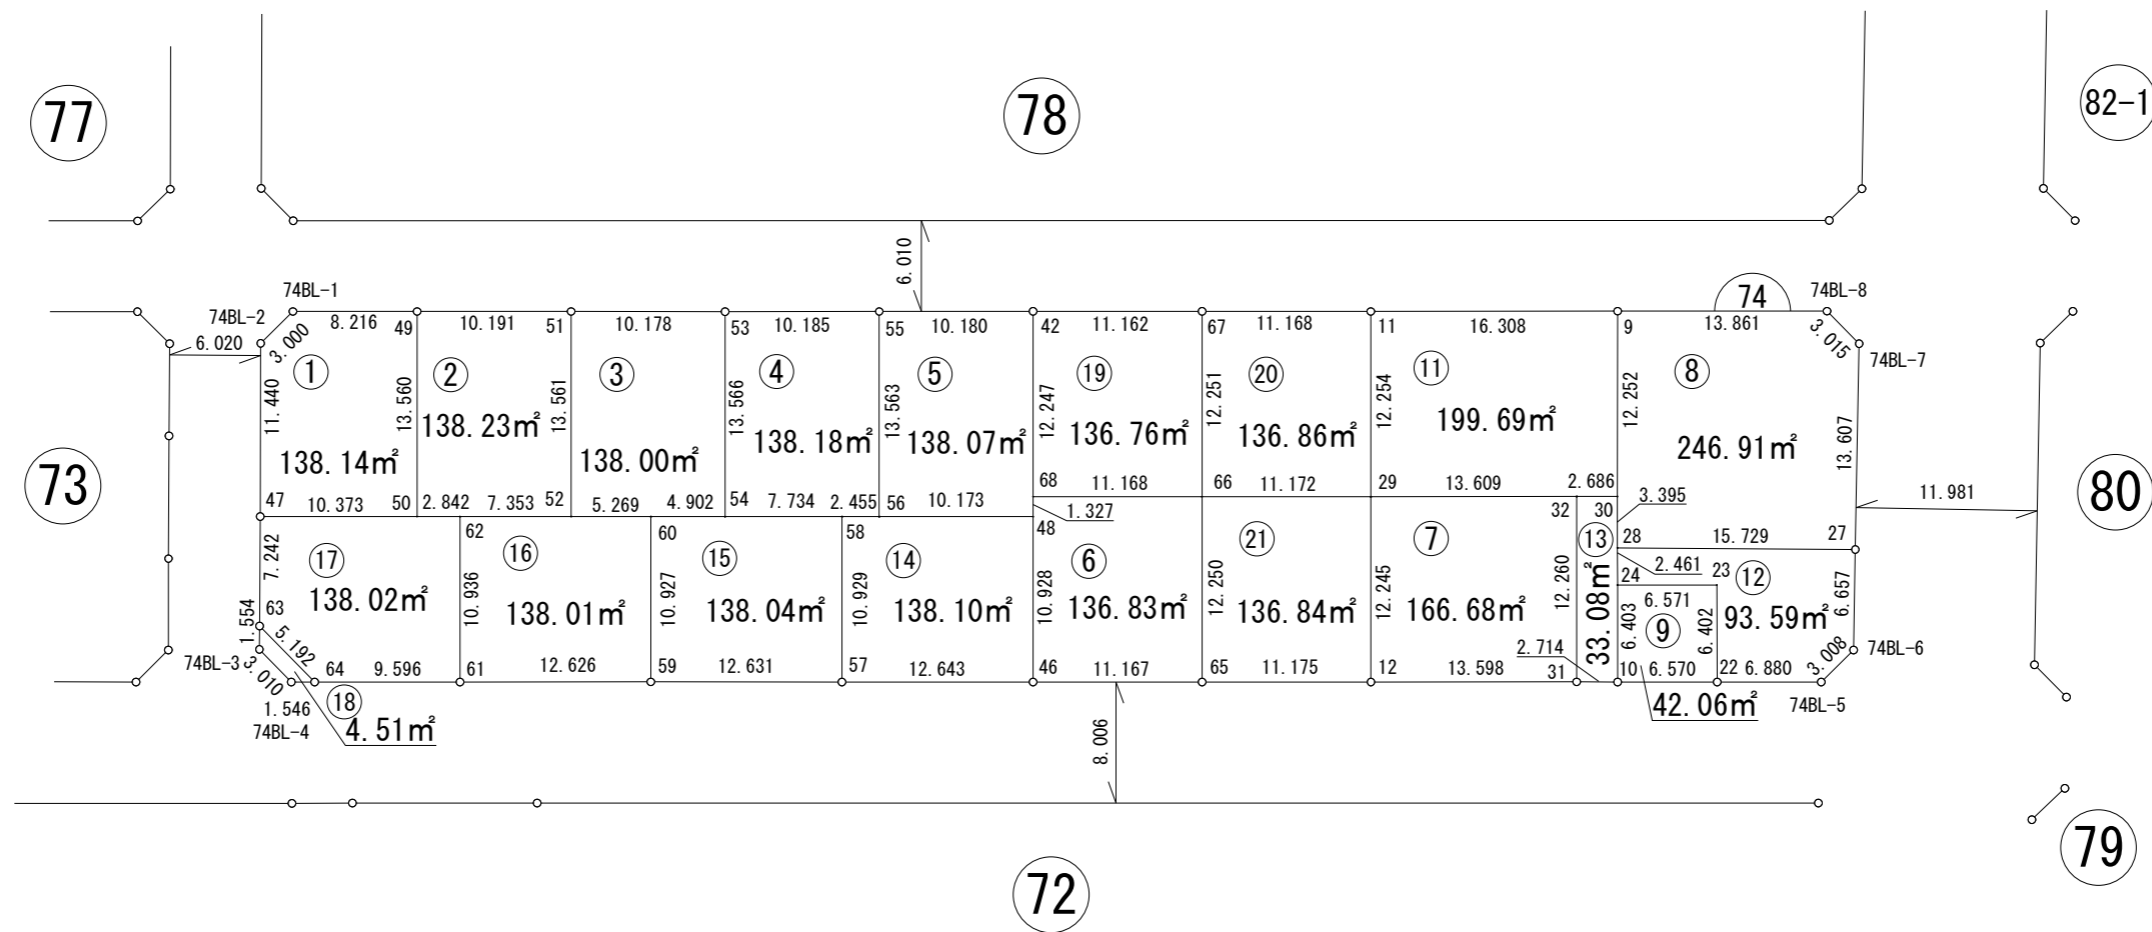


画地出来形確認測量図

| | |
|------|----------|
| 街区番号 | 74BL |
| 街区面積 | 2576.71㎡ |
| 画地面積 | 2576.60㎡ |

令和3年6月7日調整

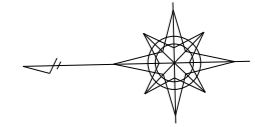

※世界測地系面積です。