


画地出来形確認測量図

街区番号	75-1BL
街区面積	4144.54㎡
画地面積	4144.41㎡

令和4年7月15日調整

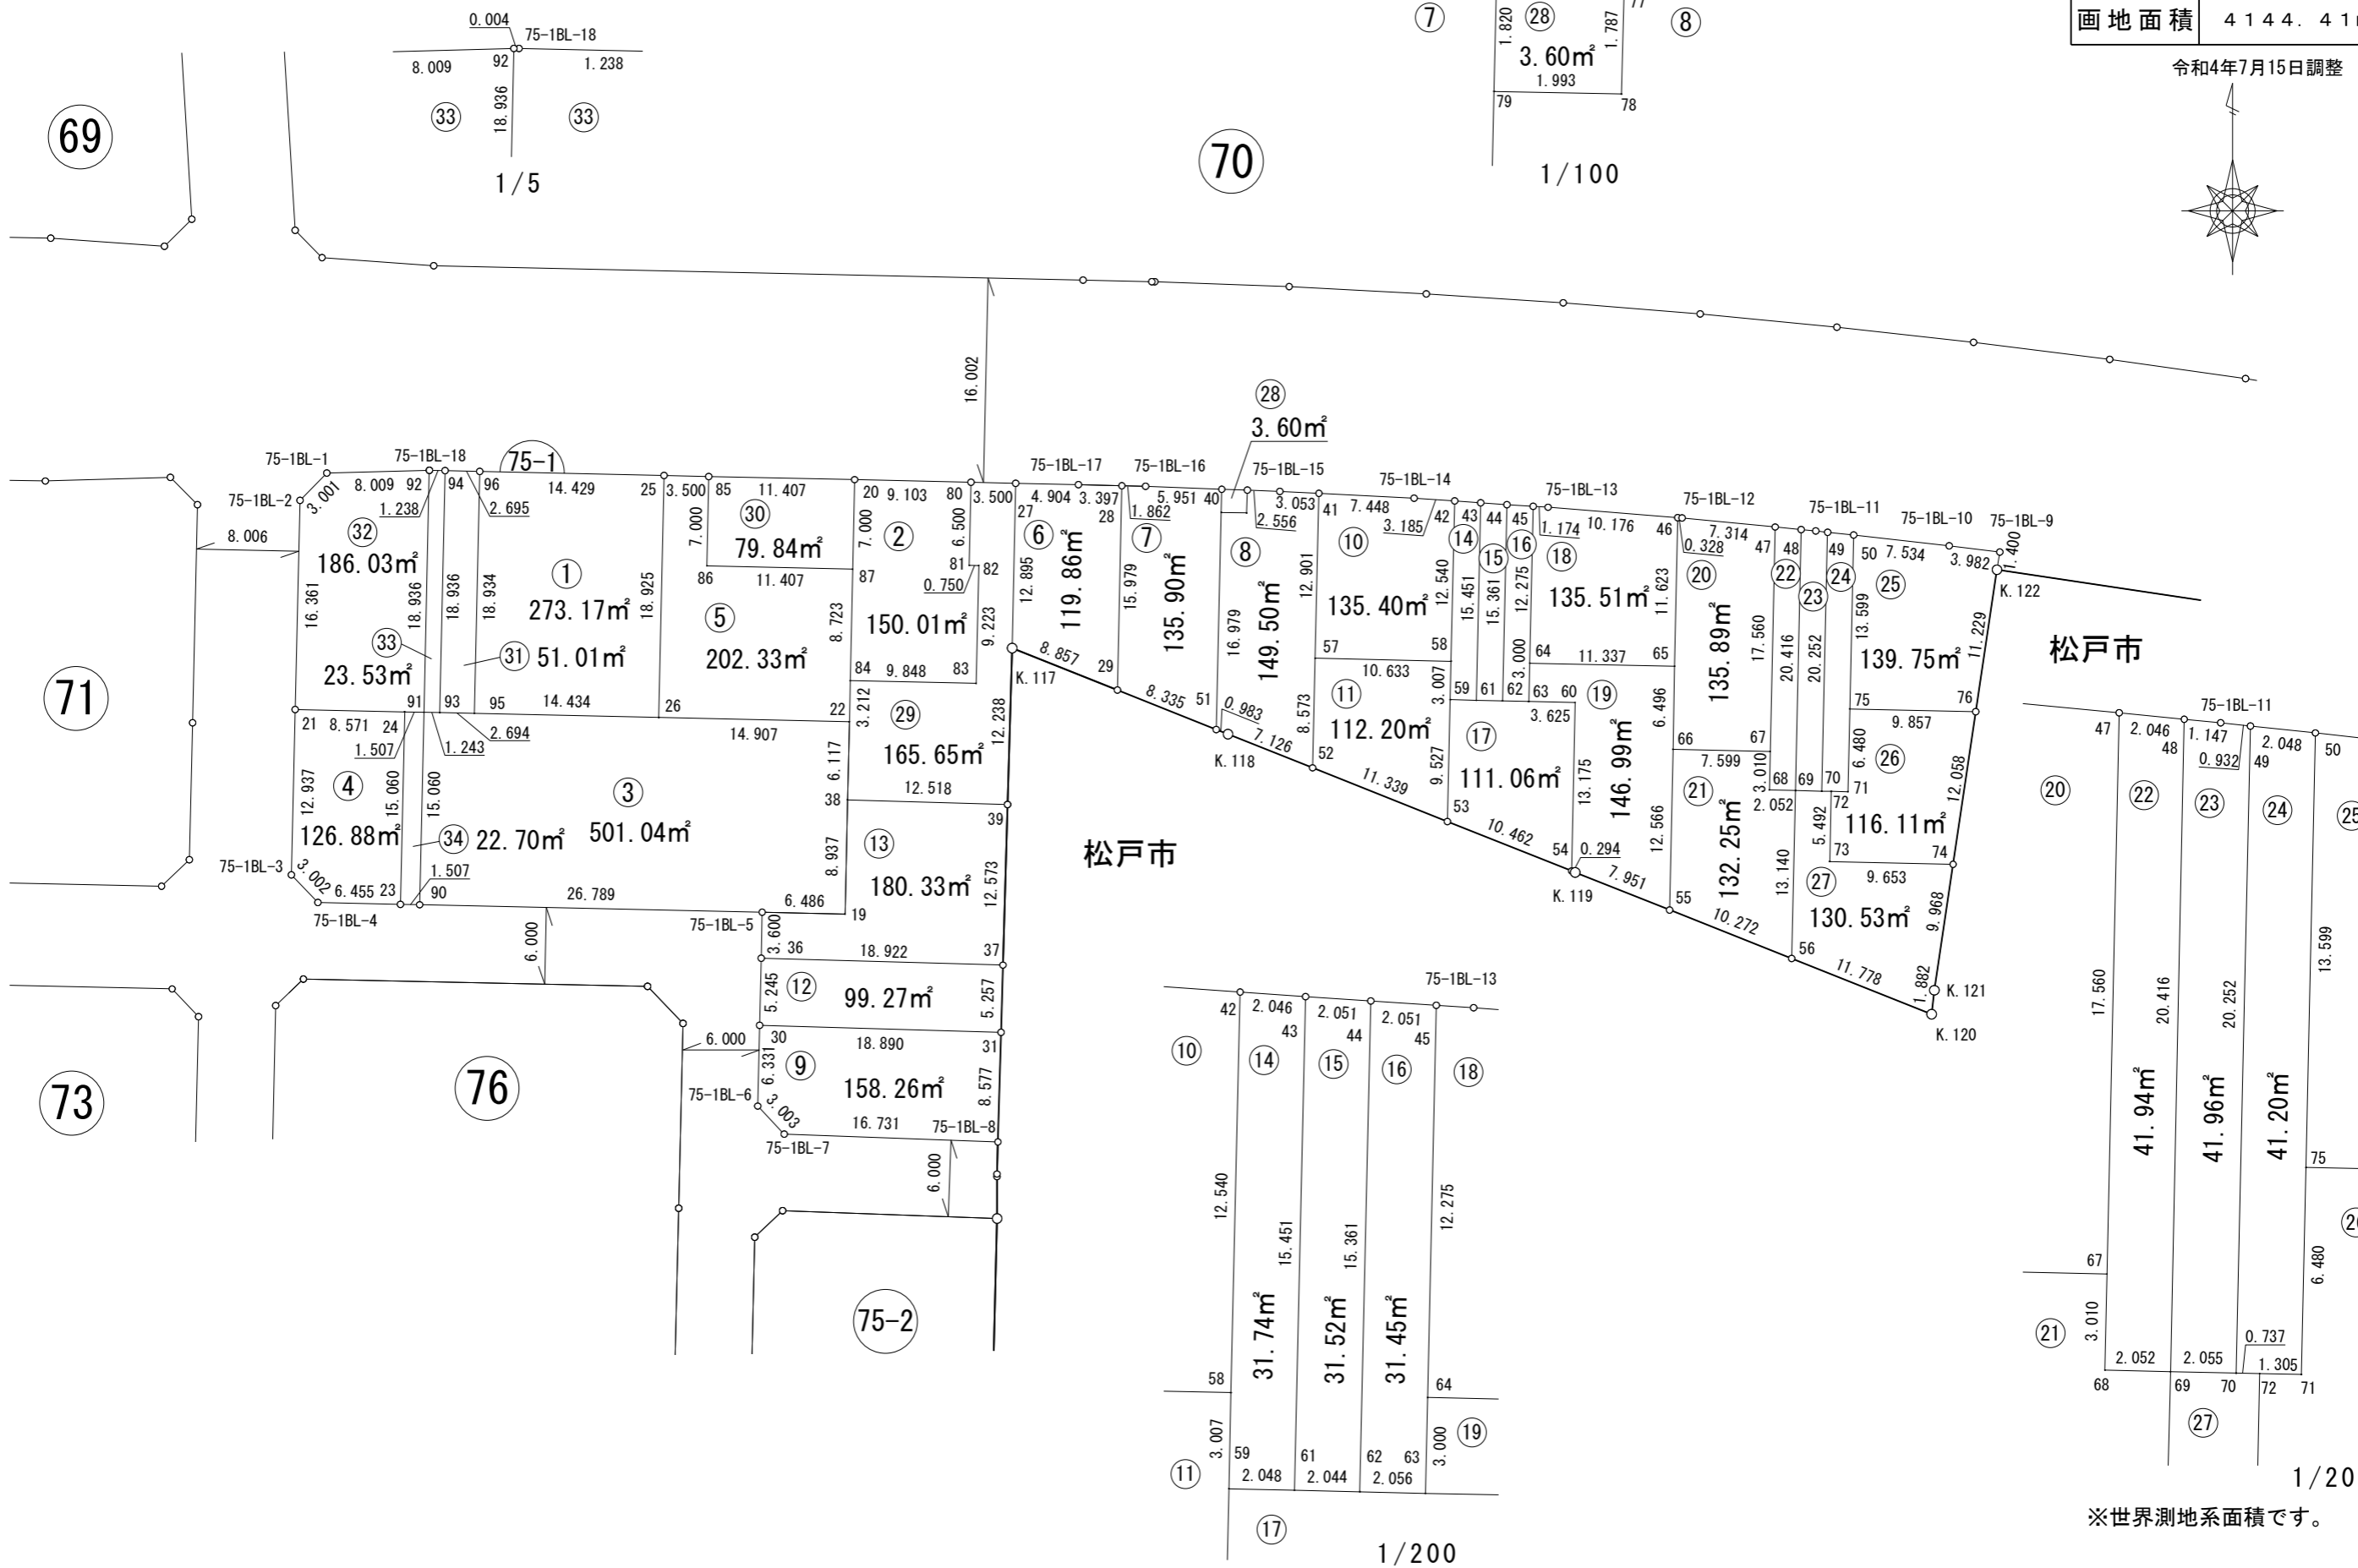

※世界測地系面積です。