
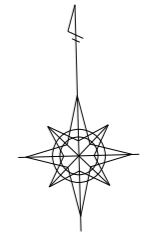


画地出来形確認測量図

街区番号	75-2BL
街区面積	2837.08㎡
画地面積	2836.99㎡

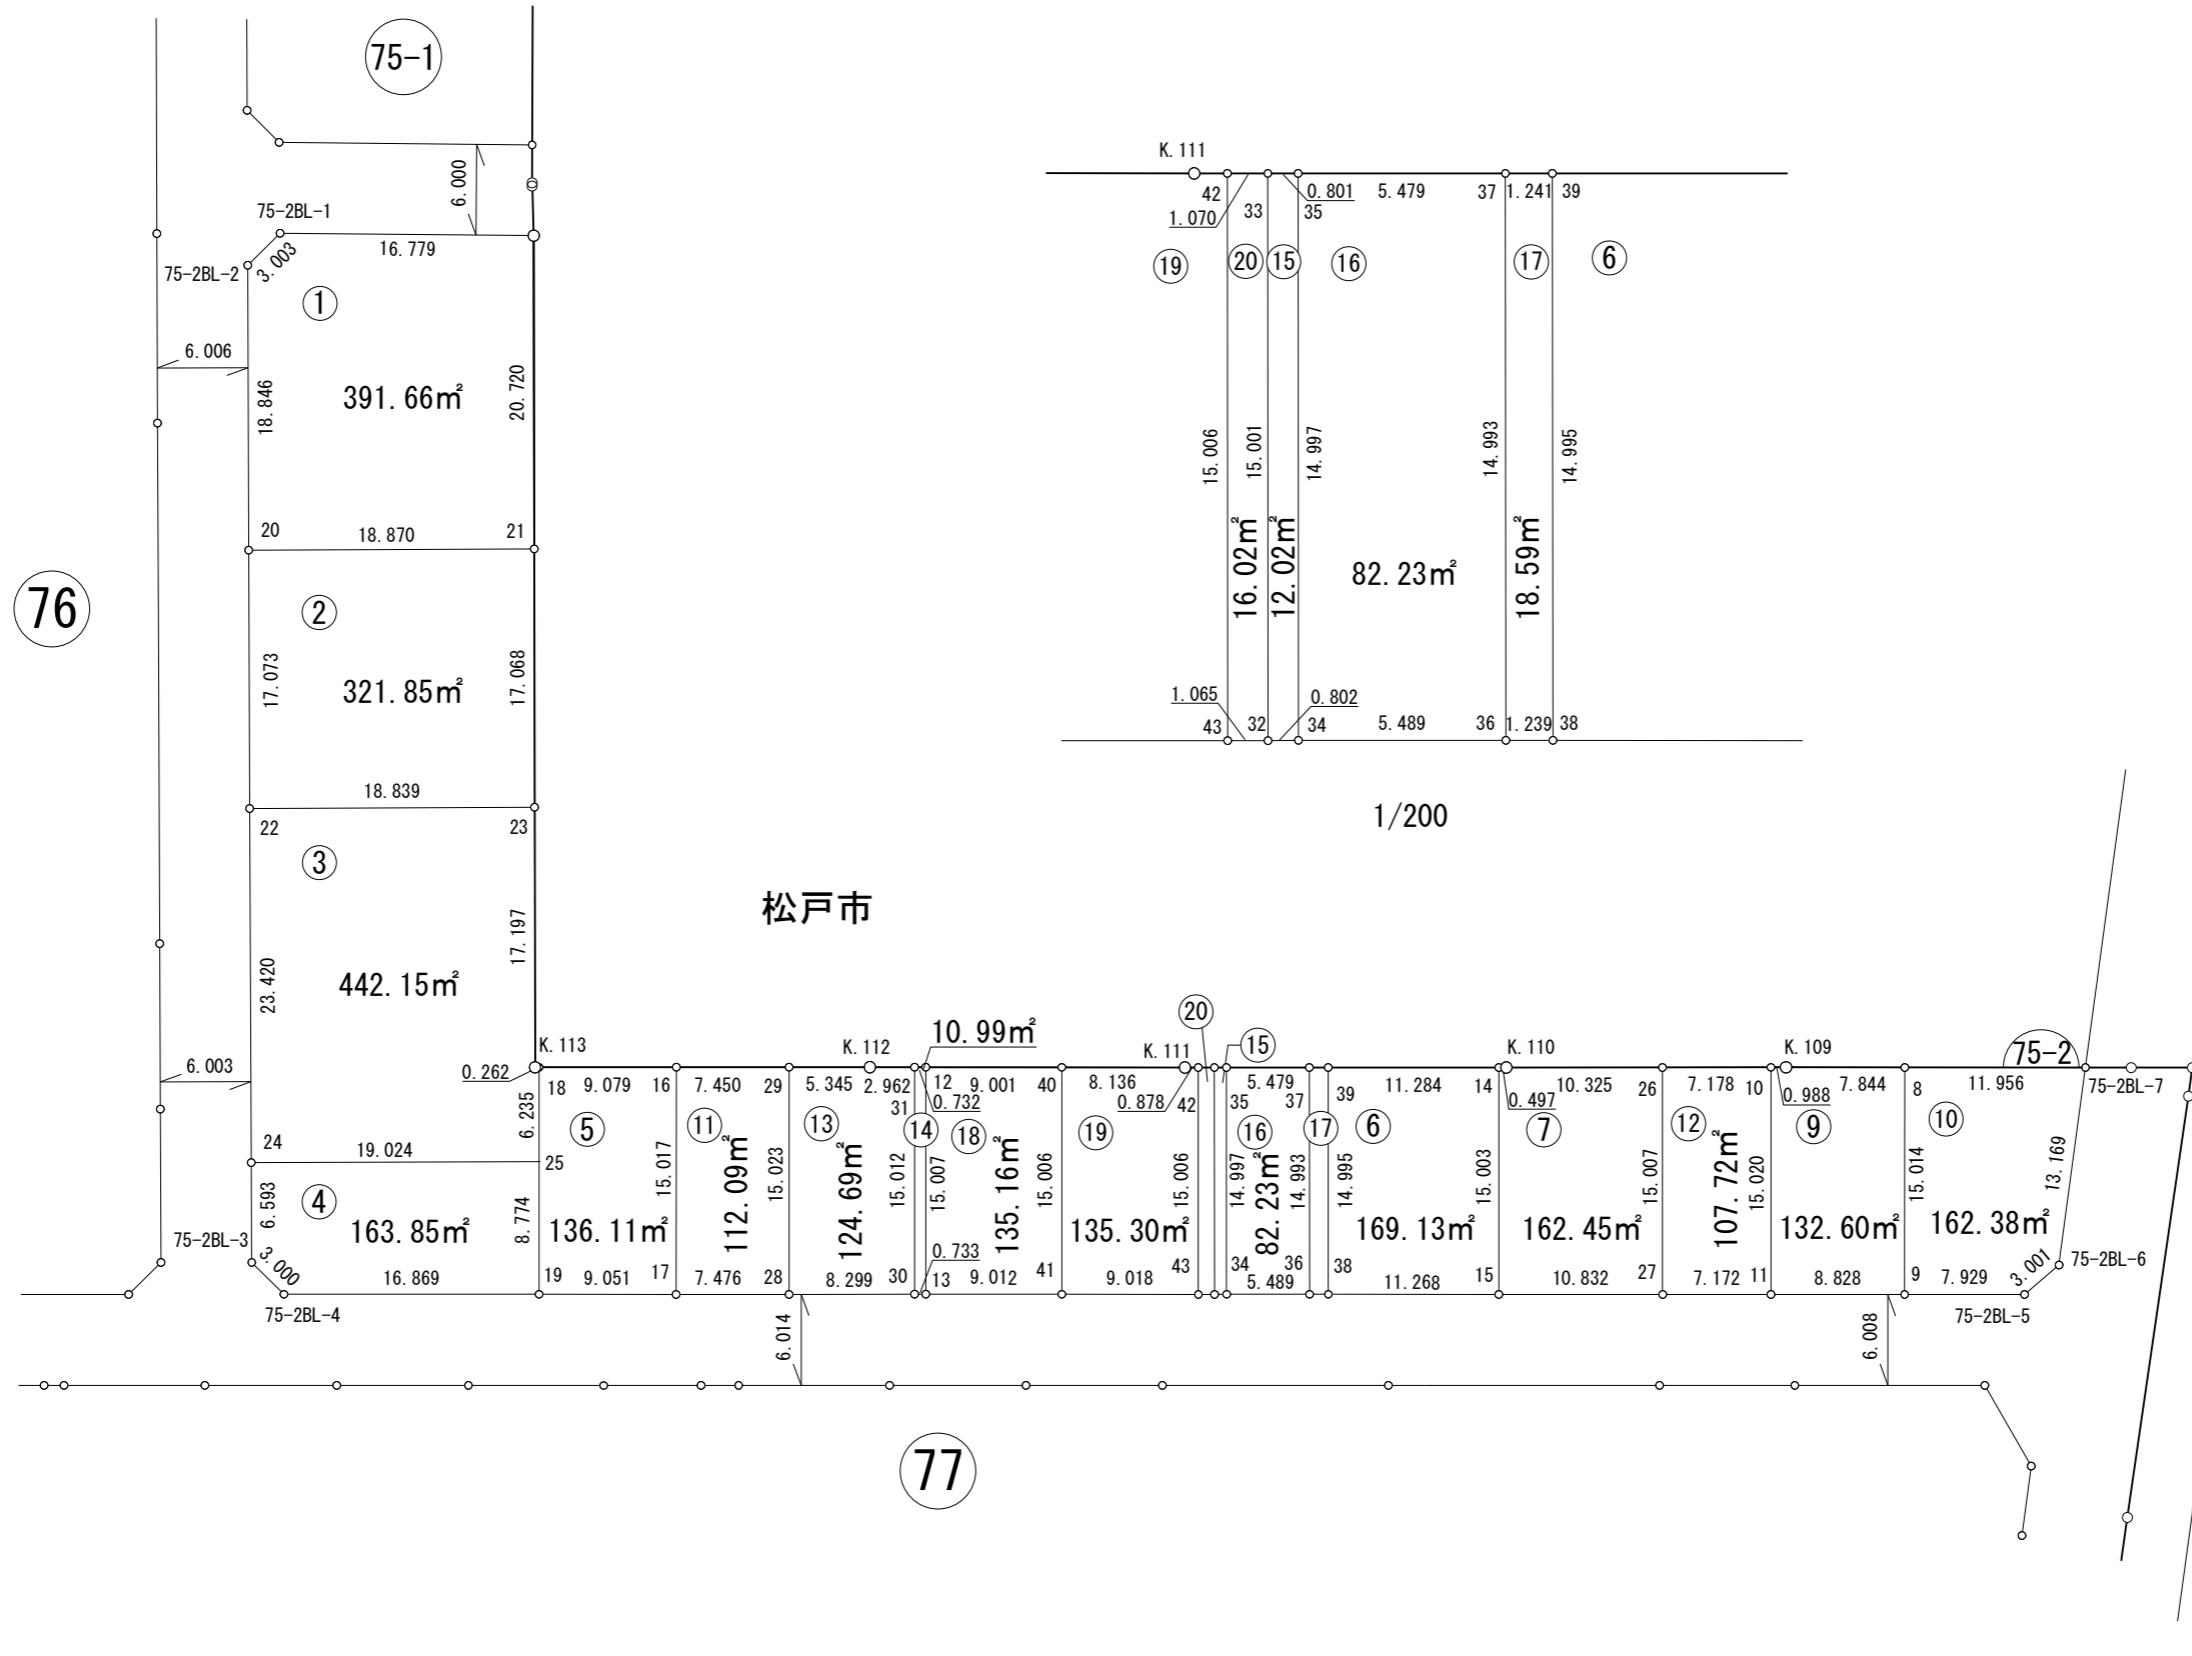

※世界測地系面積です。