
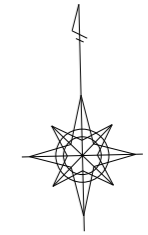


画地出来形確認測量図

街区番号	76BL
街区面積	2772.71㎡
画地面積	2772.65㎡

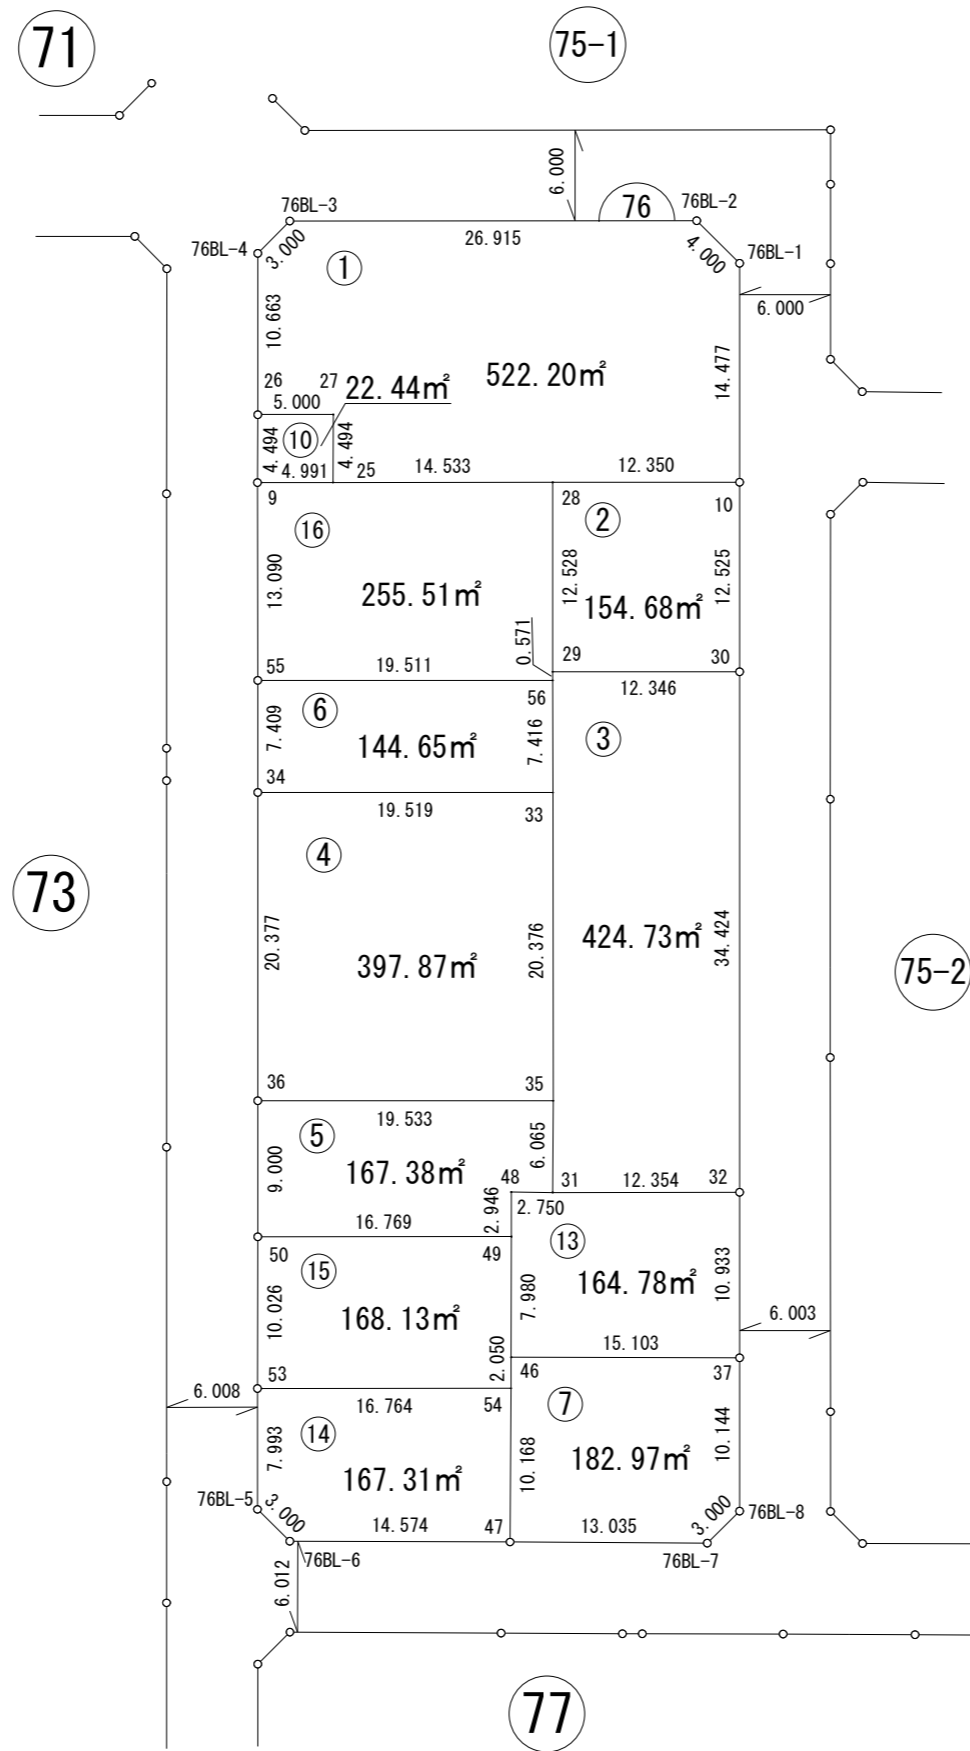

※世界測地系面積です。