
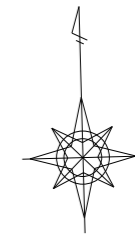



1:500

画地出来形確認測量図

街区番号	77BL
街区面積	4658.76㎡
画地面積	4658.62㎡

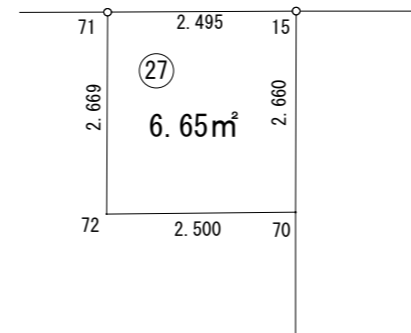

1/100

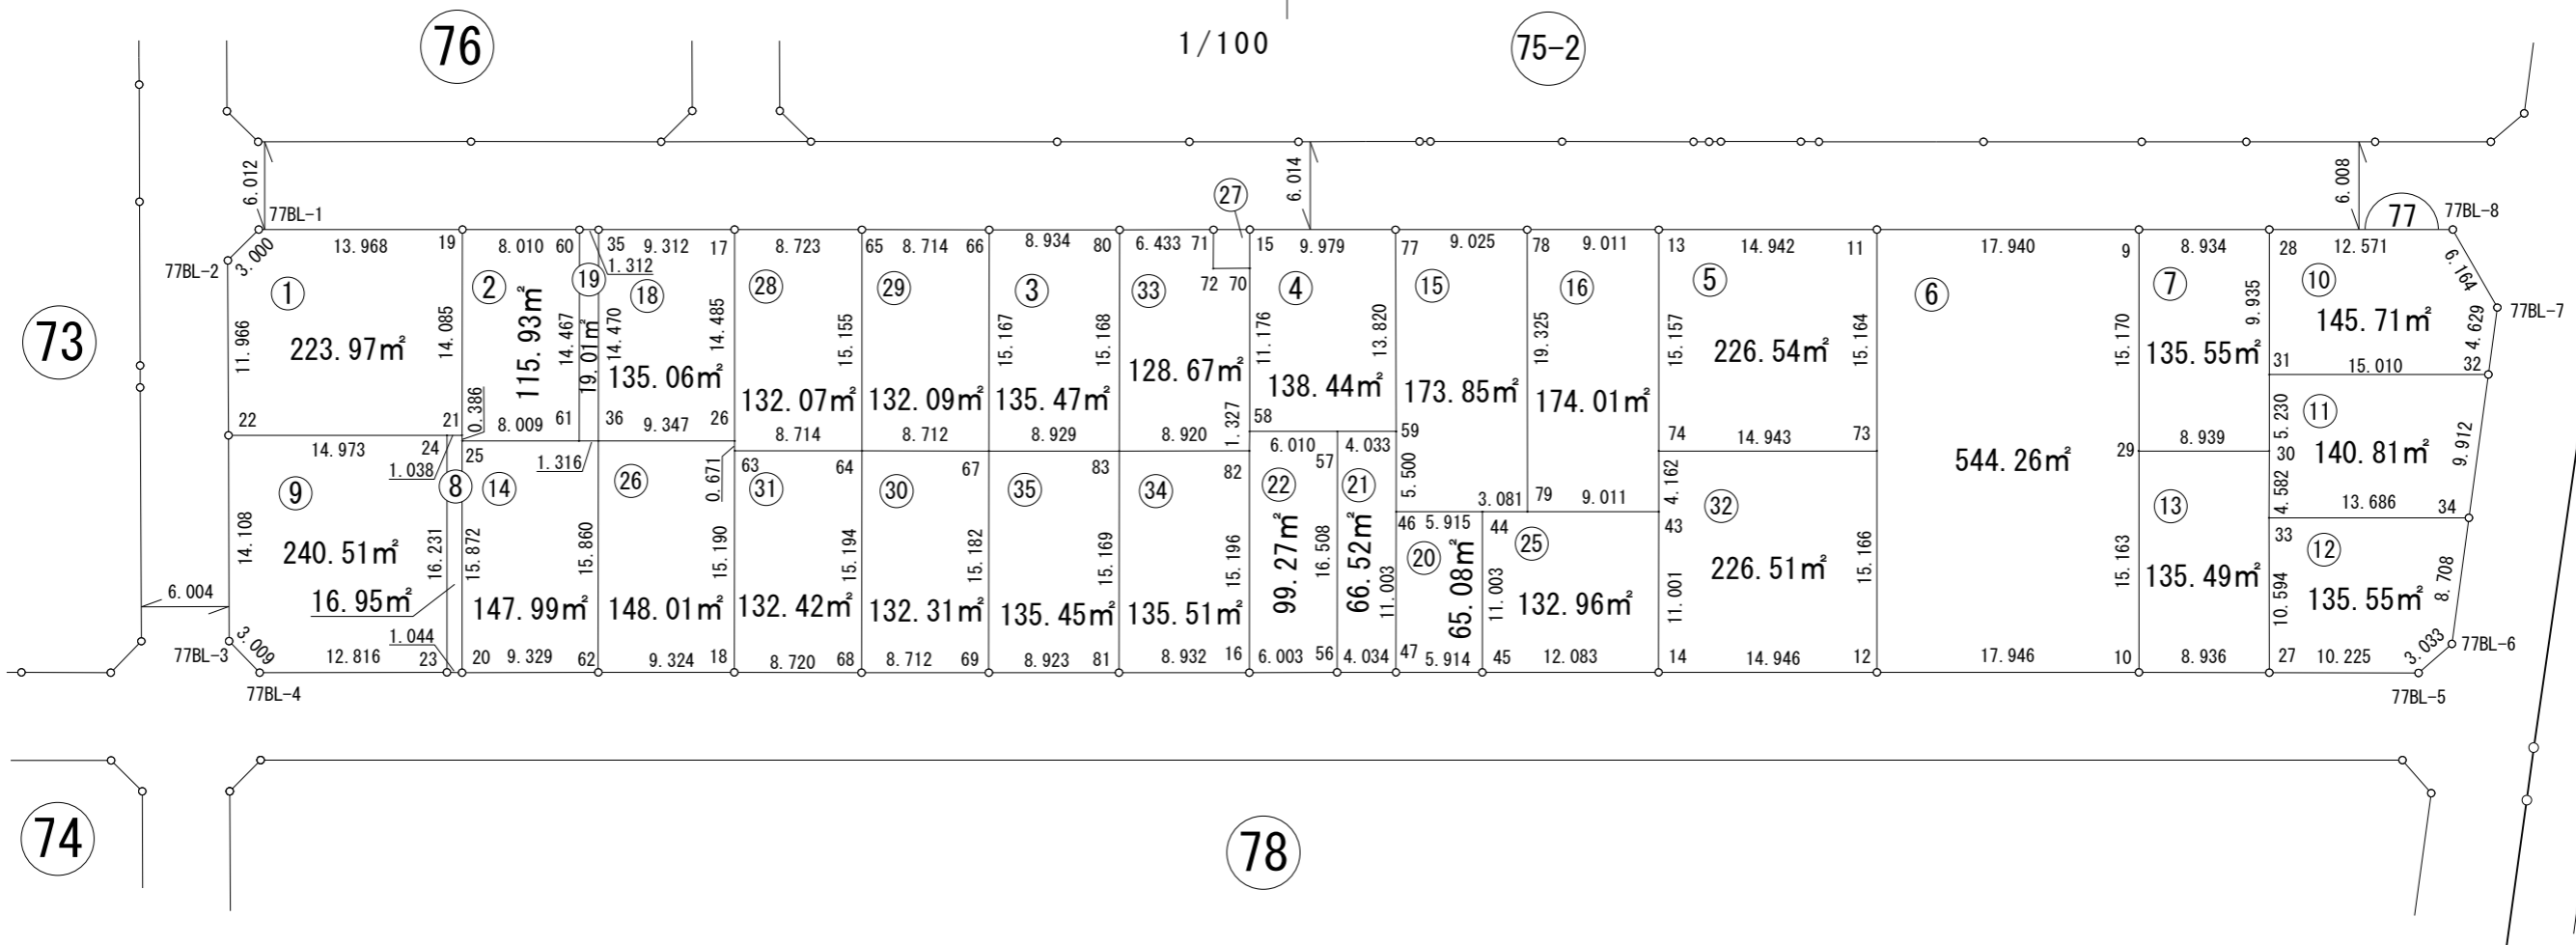

※世界測地系面積です。