


1:500

画地出来形確認測量図

街区番号	78BL
街区面積	15301.33㎡
画地面積	15301.33㎡

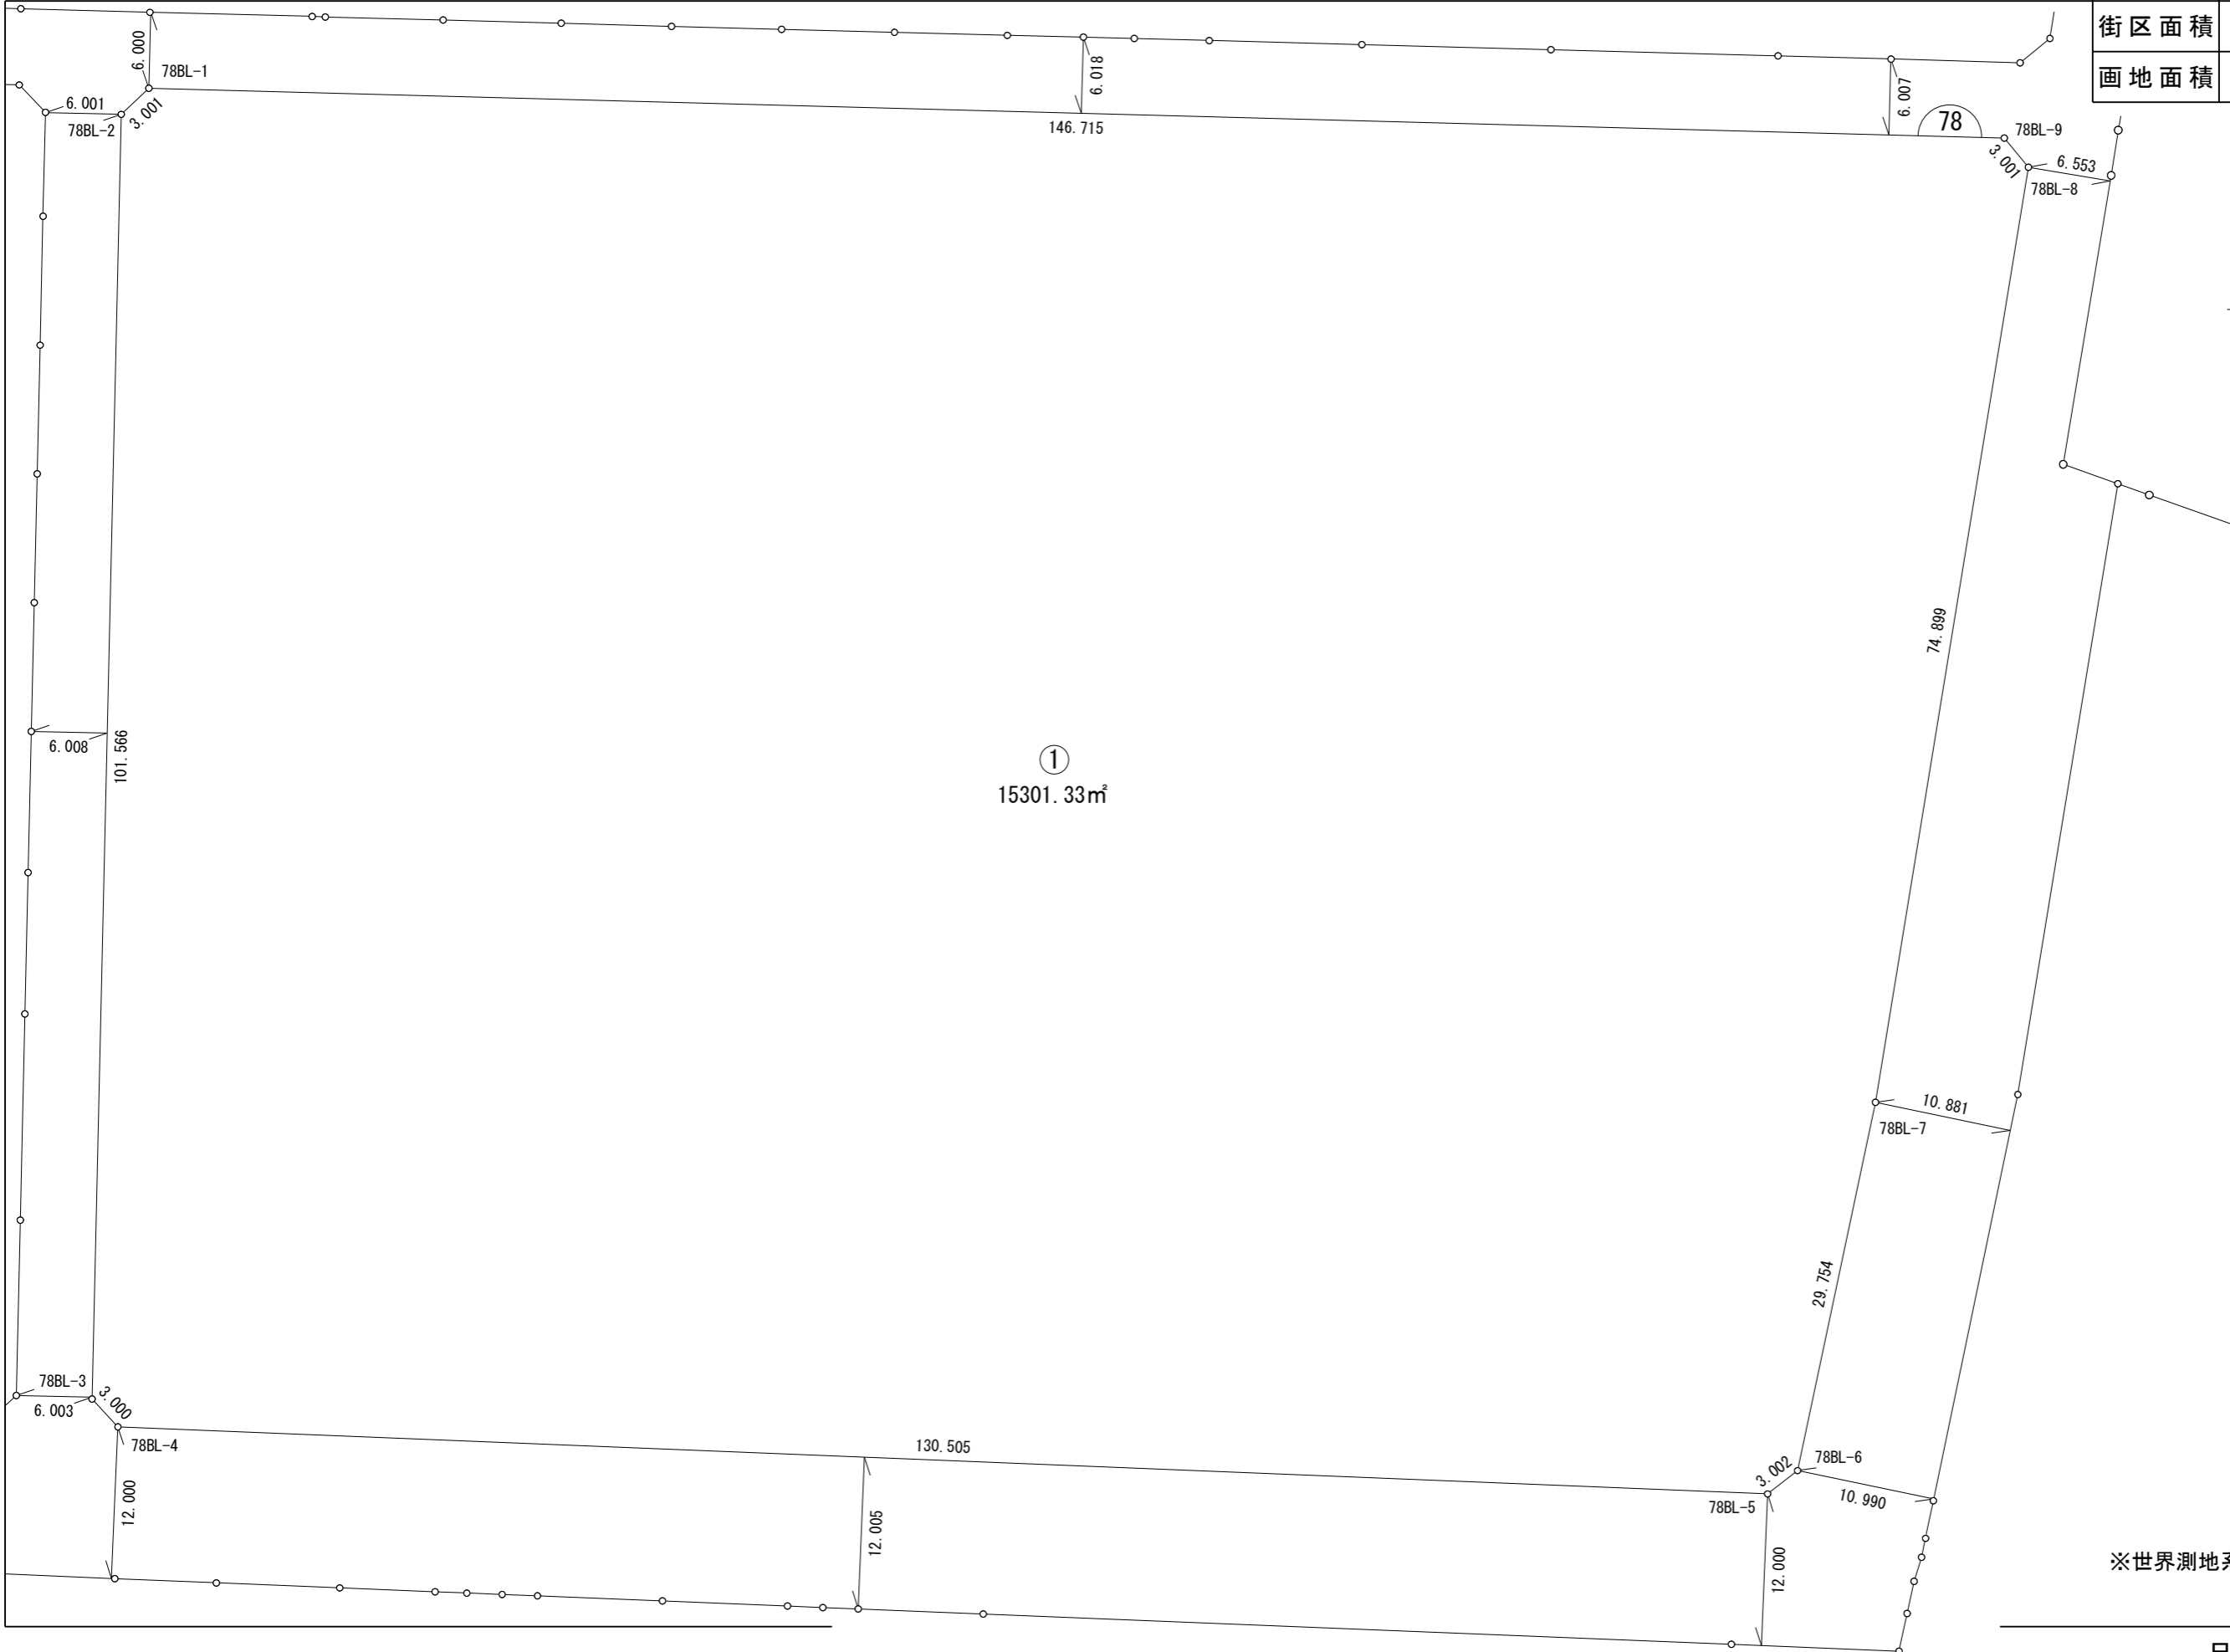

※世界測地系面積です。