
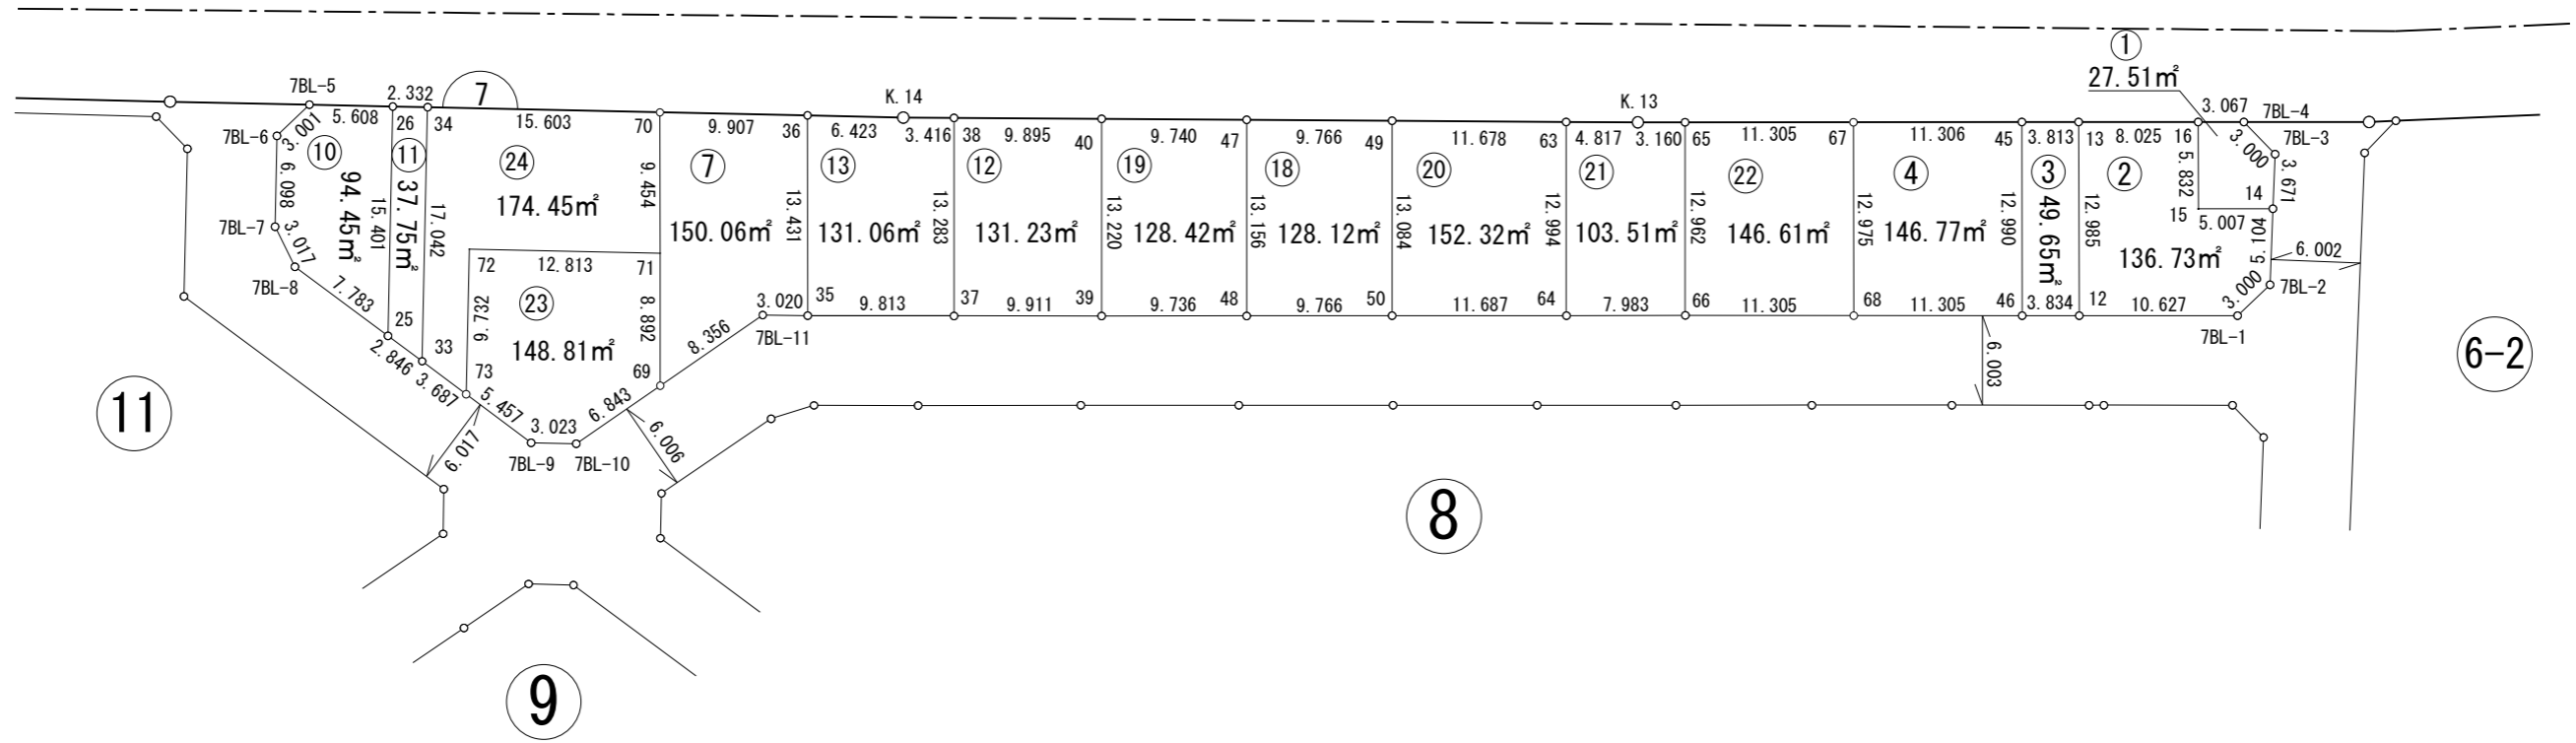


1:500

画地出来形確認測量図

街区番号	7BL
街区面積	1887.54㎡
画地面積	1887.45㎡

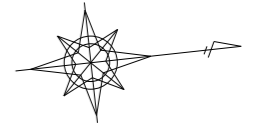

※世界測地系面積です。