
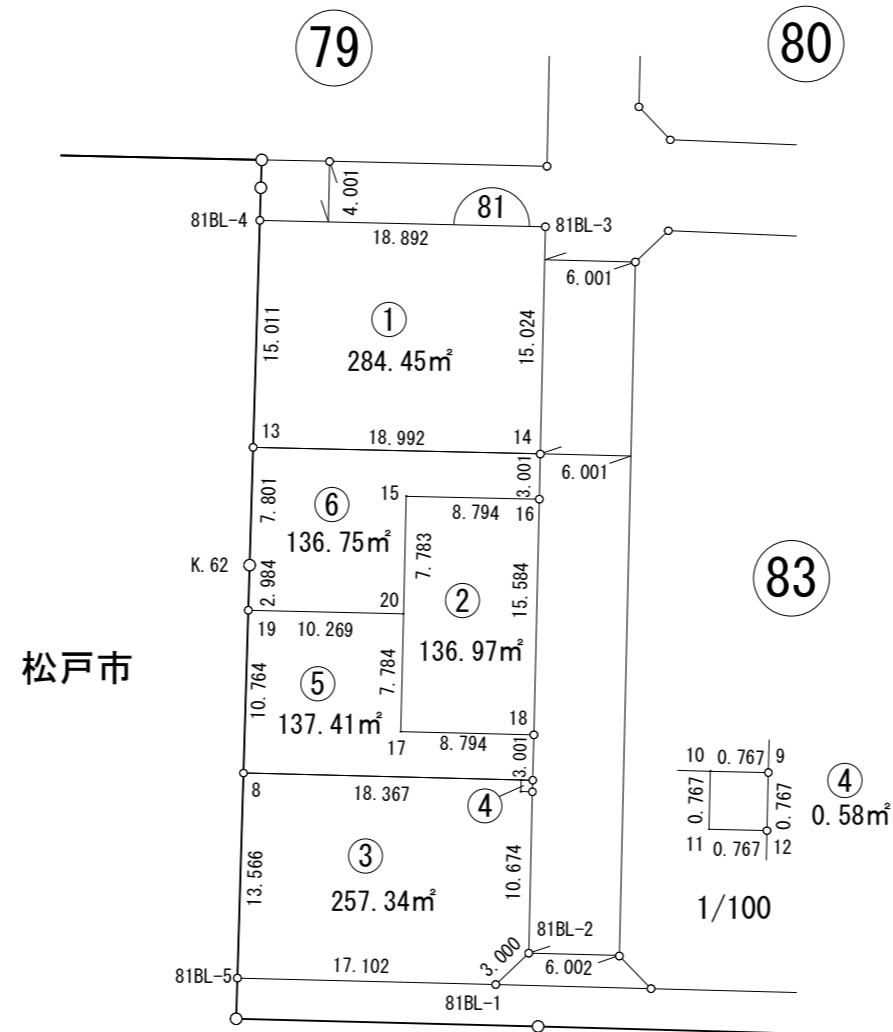


画地出来形確認測量図

街区番号	81BL
街区面積	953.52㎡
画地面積	953.50㎡

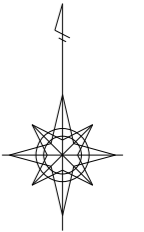

※世界測地系面積です。