
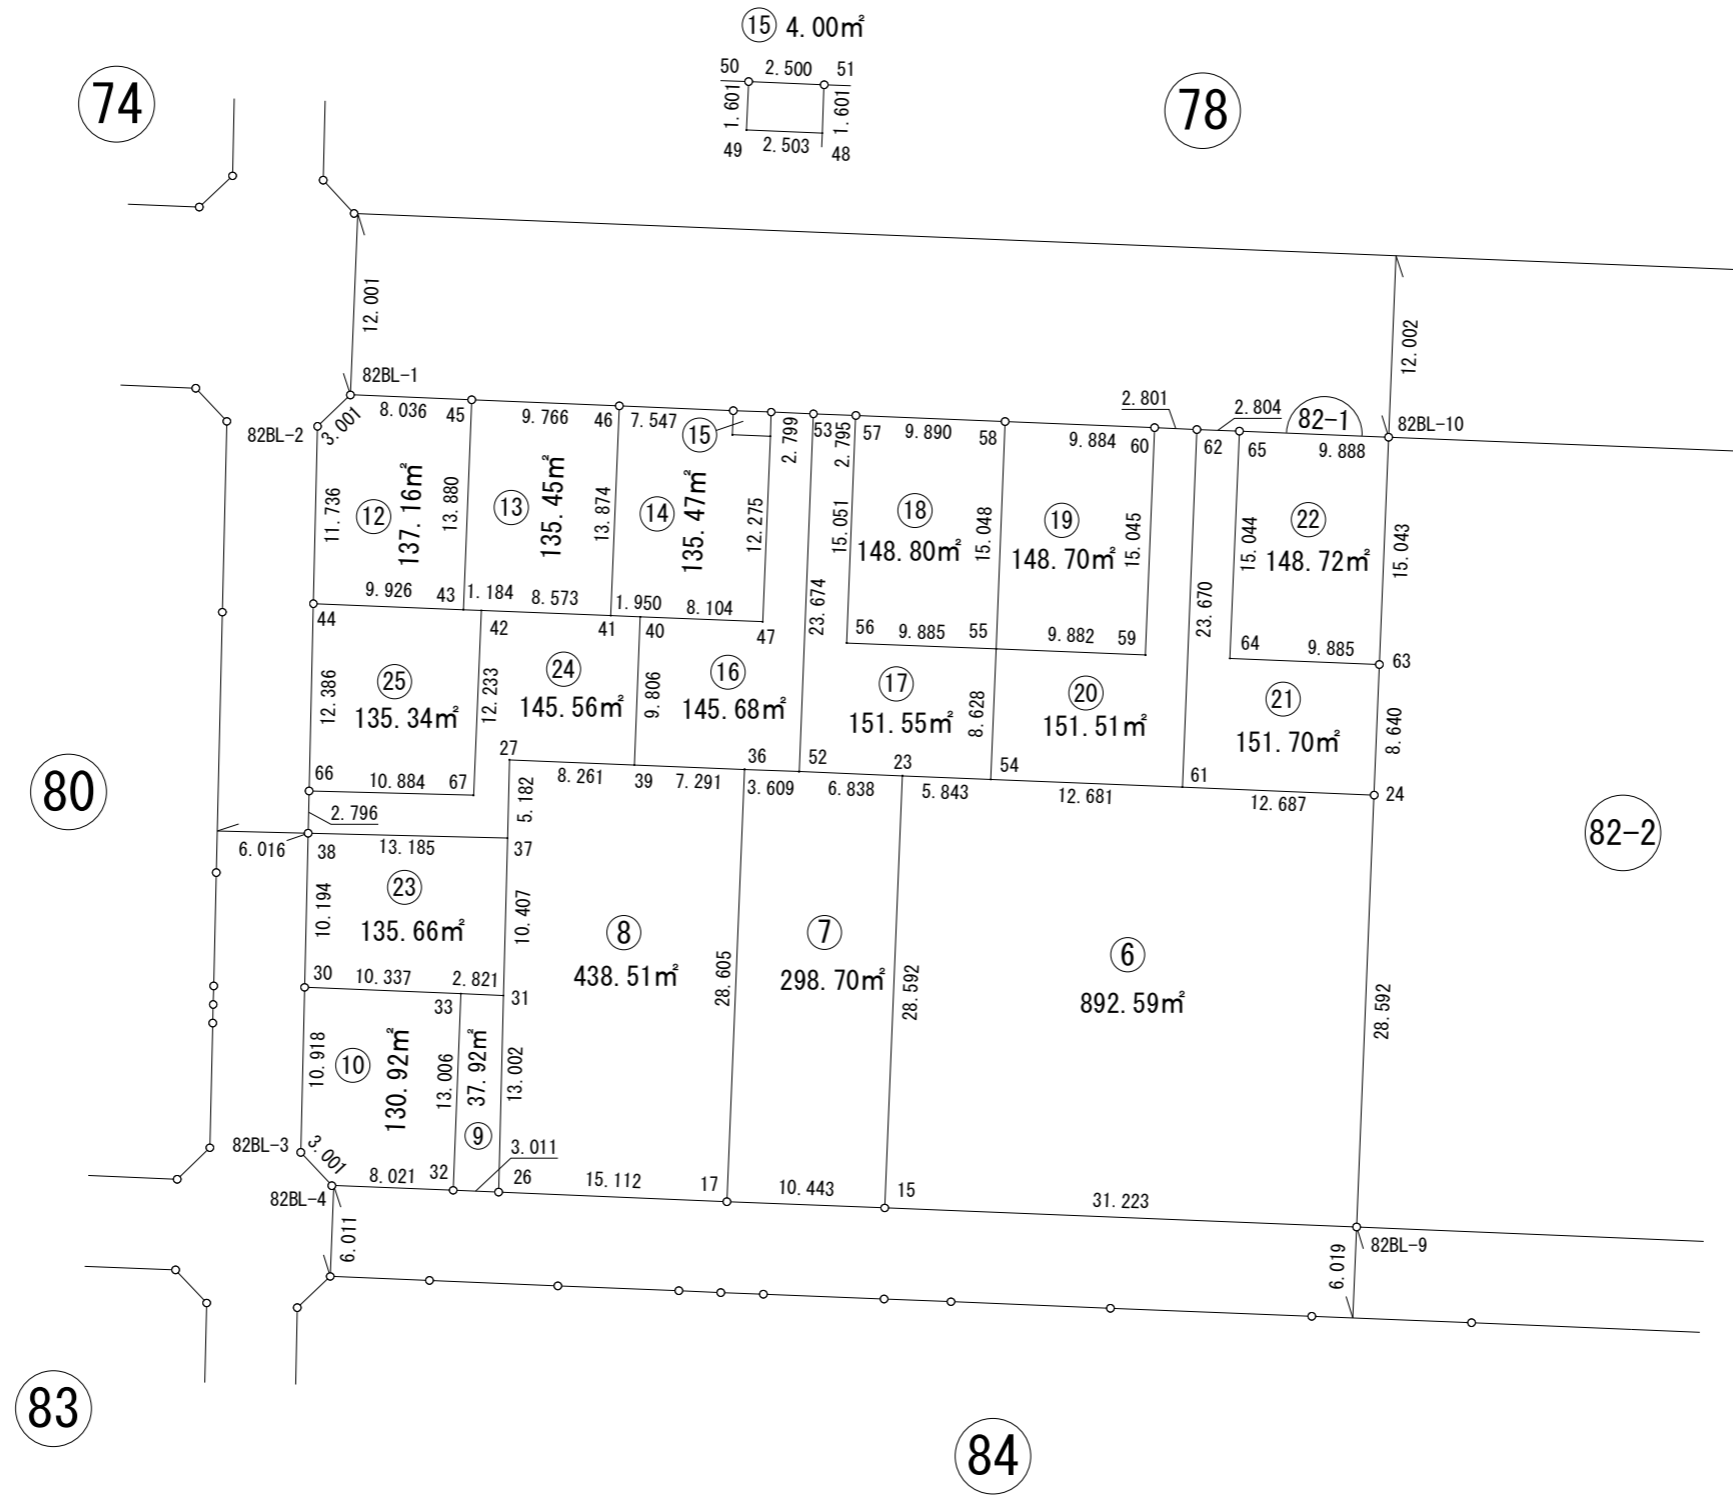


画地出来形確認測量図

街区番号	82-1BL
街区面積	3674.04㎡
画地面積	3673.94㎡

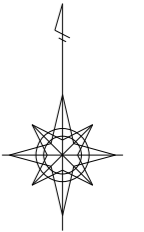

※世界測地系面積です。