
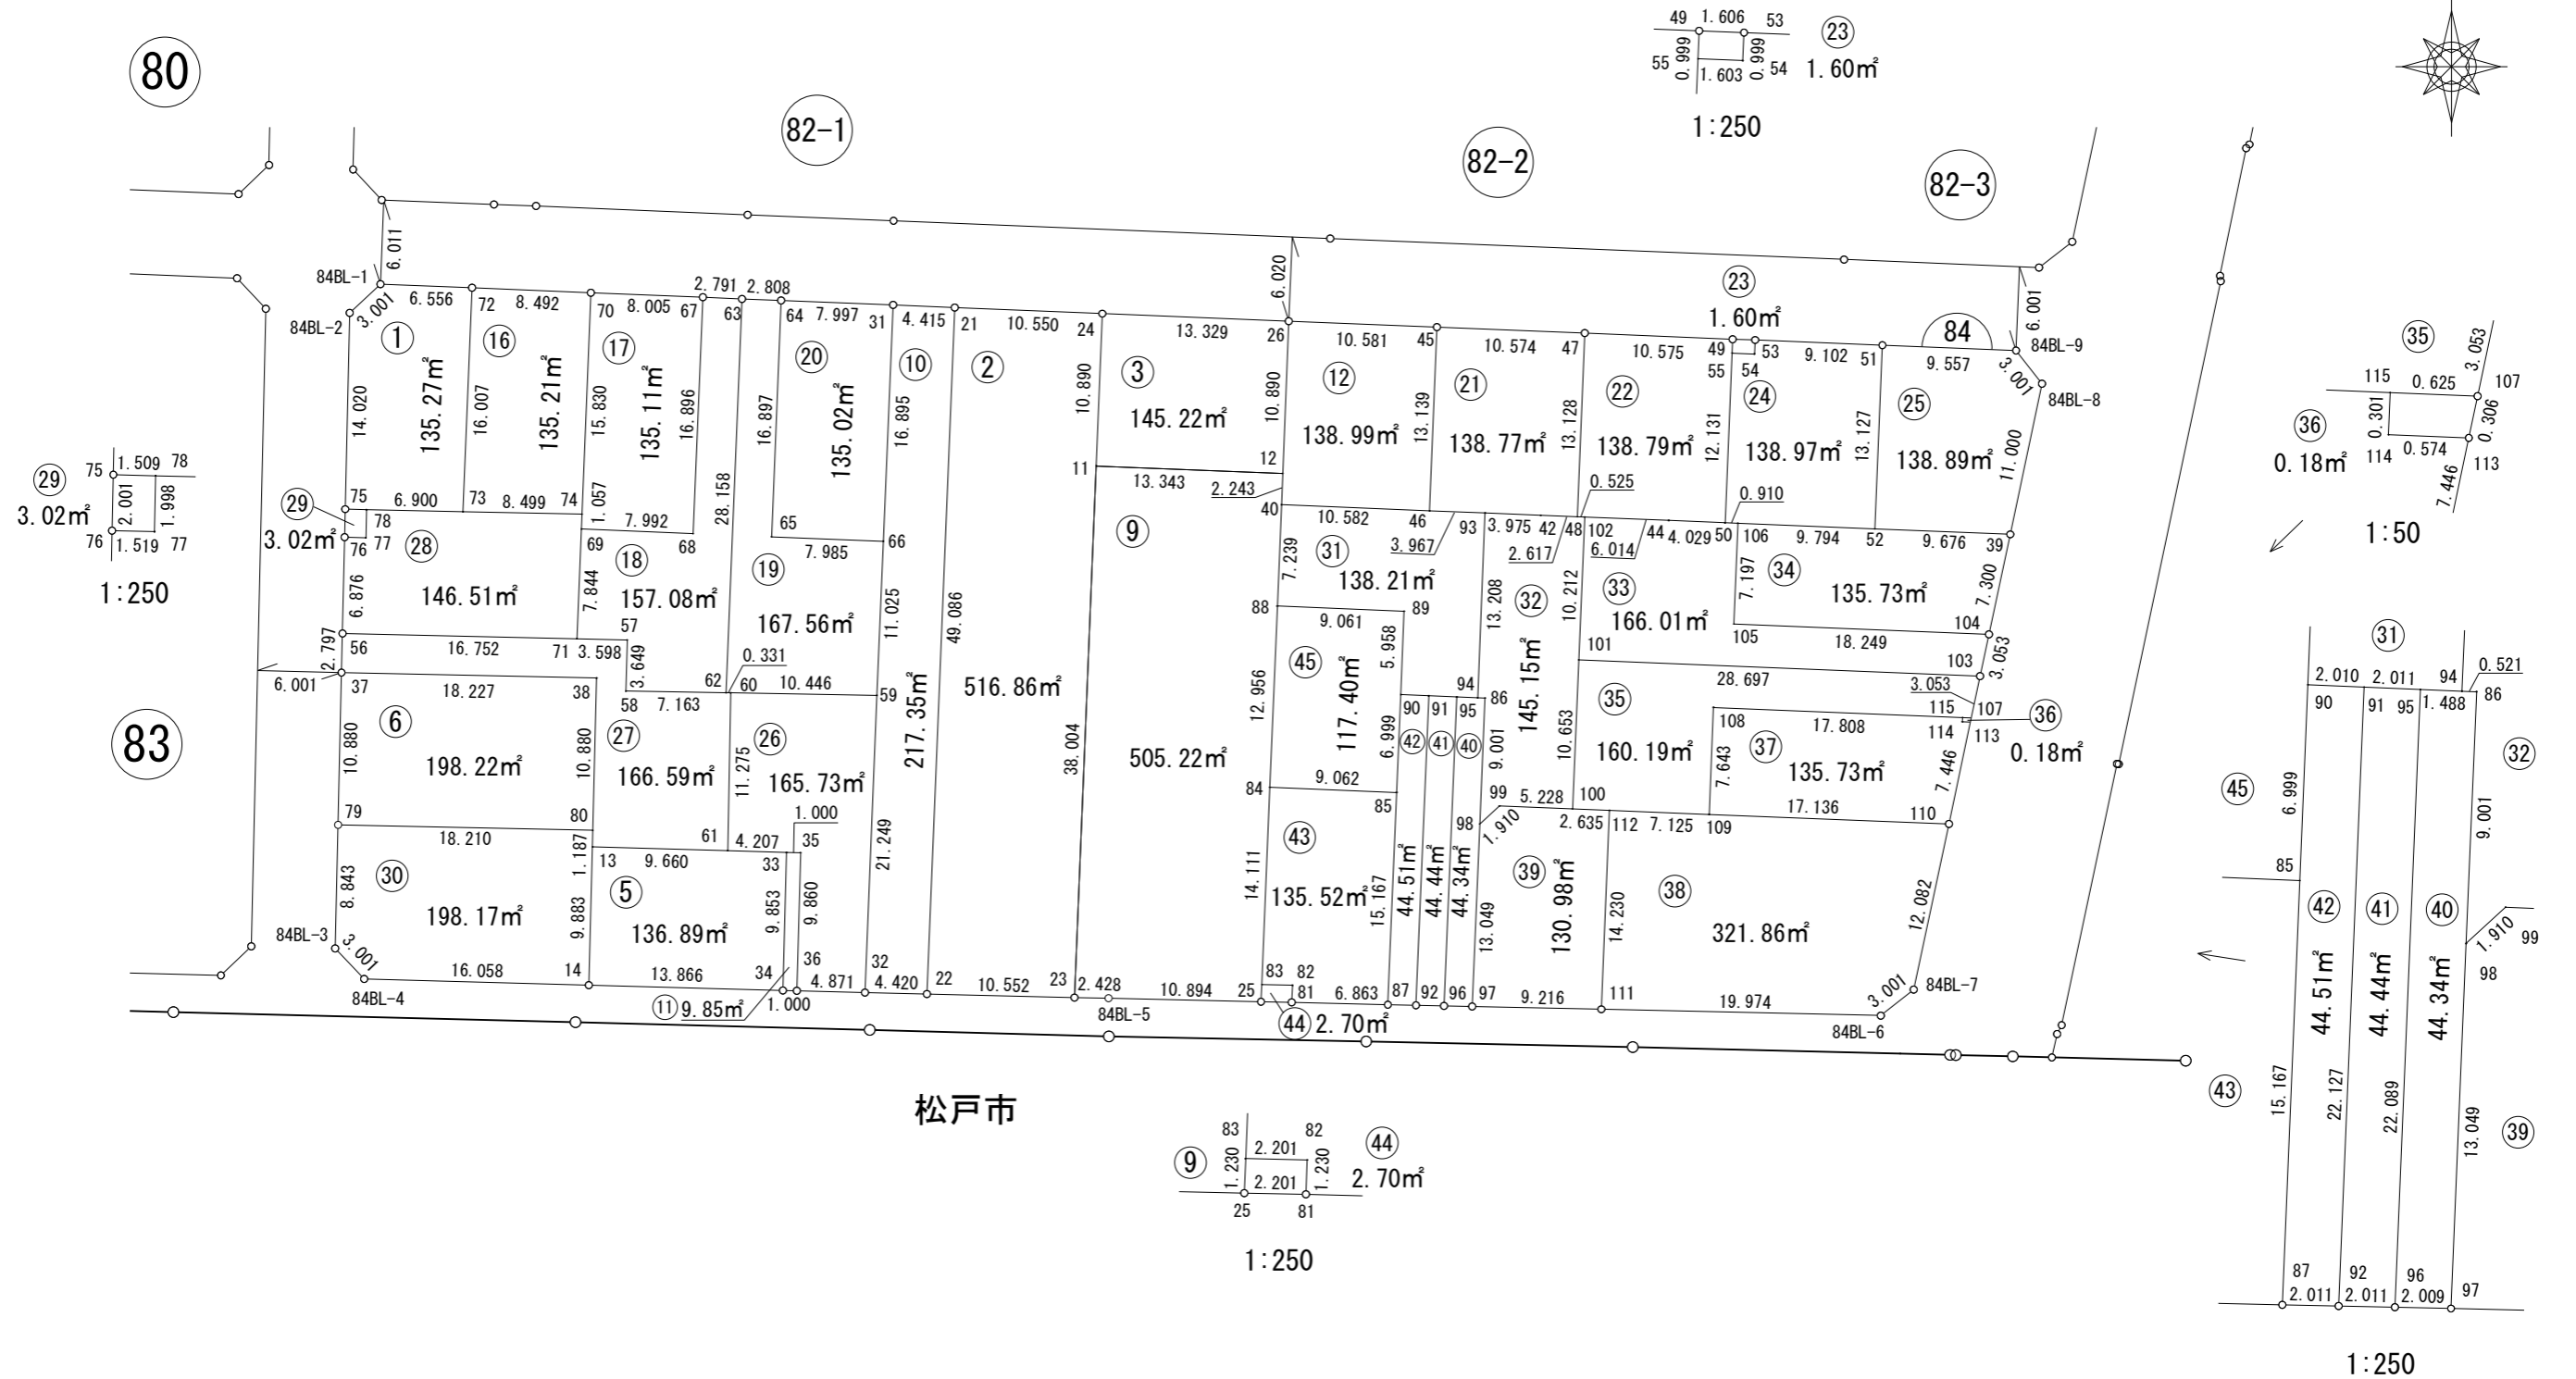


1:500

画地出来形確認測量図

| | |
|------|----------|
| 街区番号 | 84BL |
| 街区面積 | 5694.01㎡ |
| 画地面積 | 5693.84㎡ |

令和4年7月17日調整

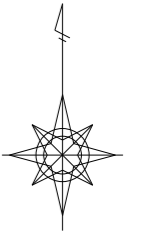

※世界測地系面積です。