
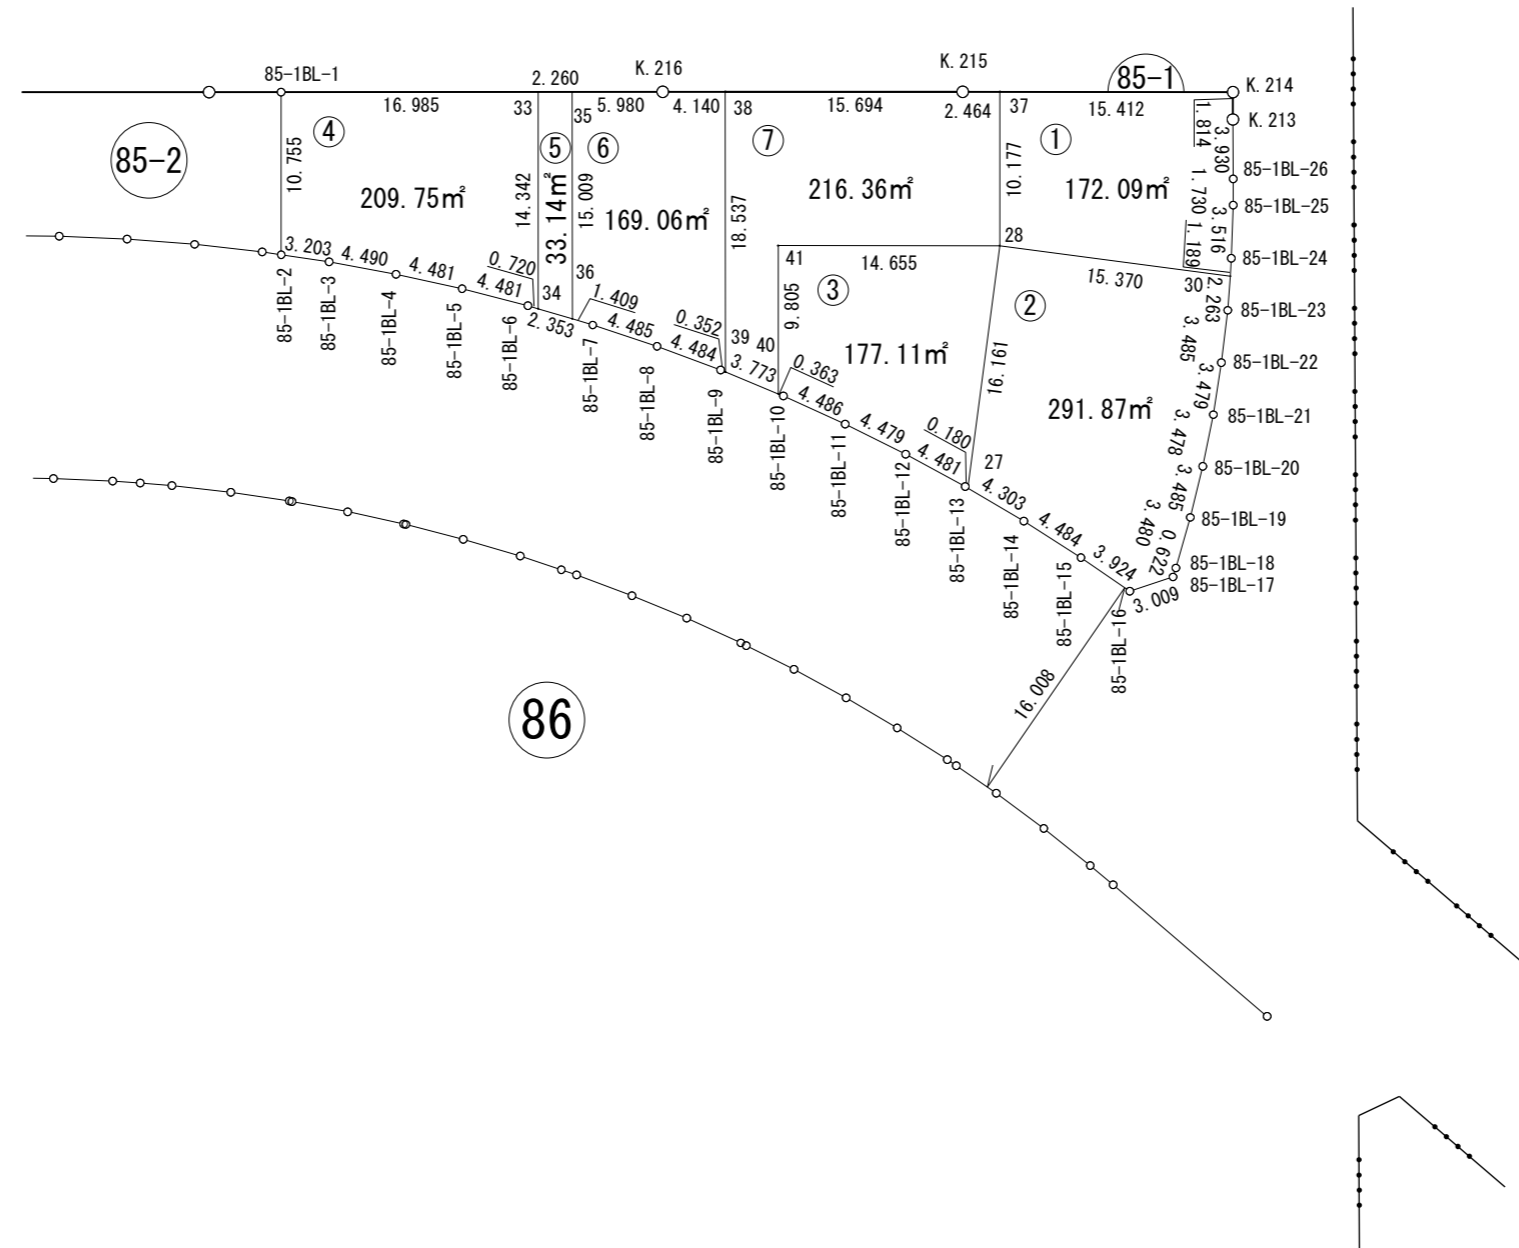


画地出来形確認測量図

街区番号	85-1BL
街区面積	1269.40㎡
画地面積	1269.38㎡

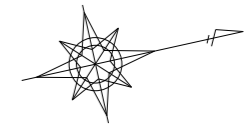

※世界測地系面積です。