
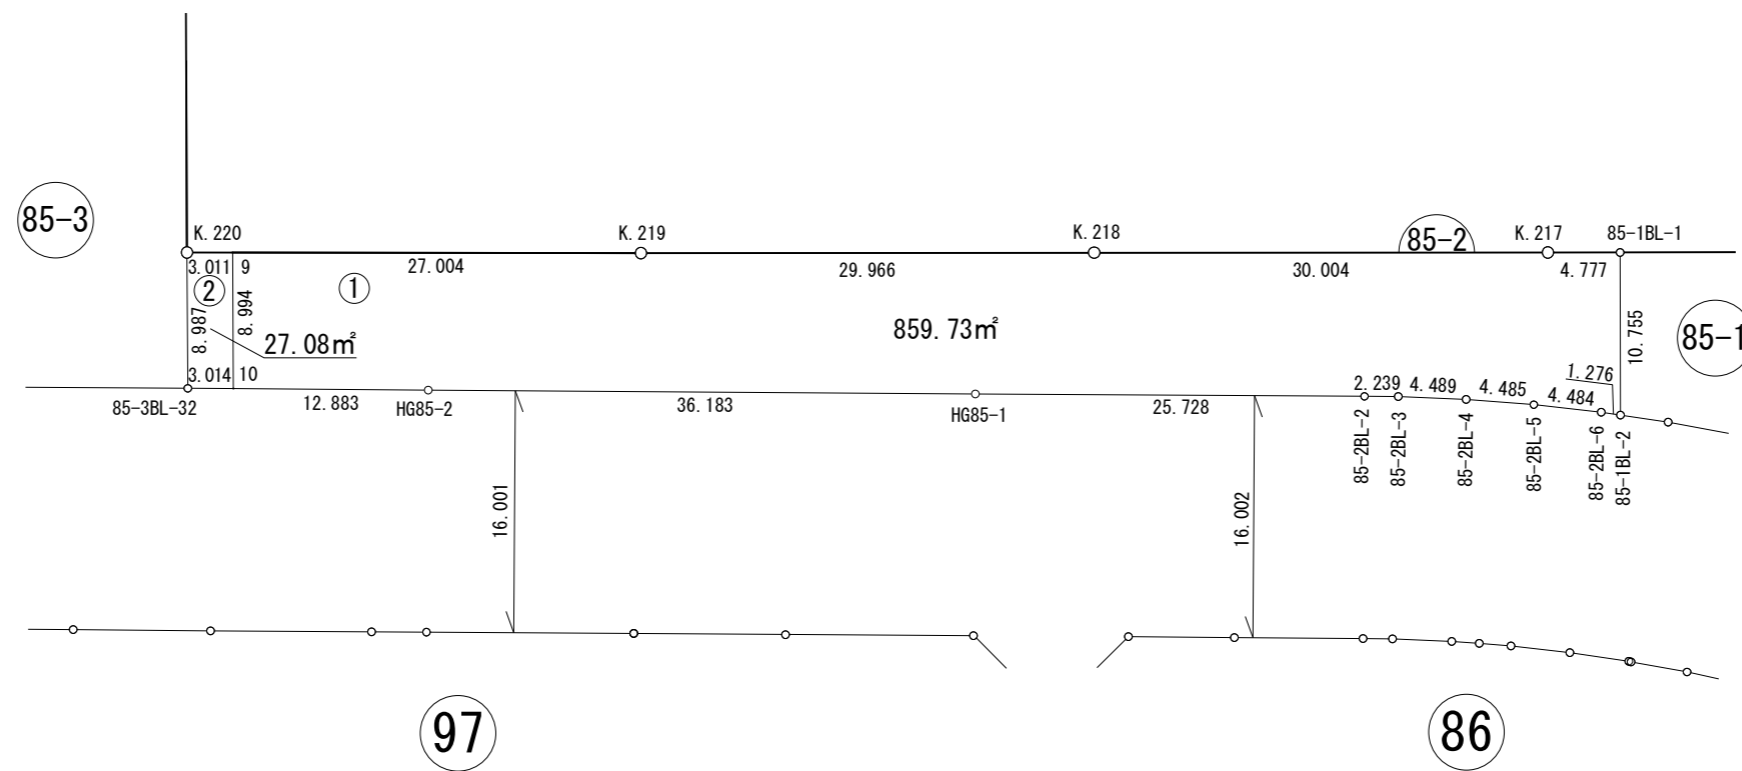


画地出来形確認測量図

街区番号	85-2BL
街区面積	886.81㎡
画地面積	886.81㎡

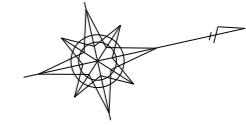

※世界測地系面積です。