
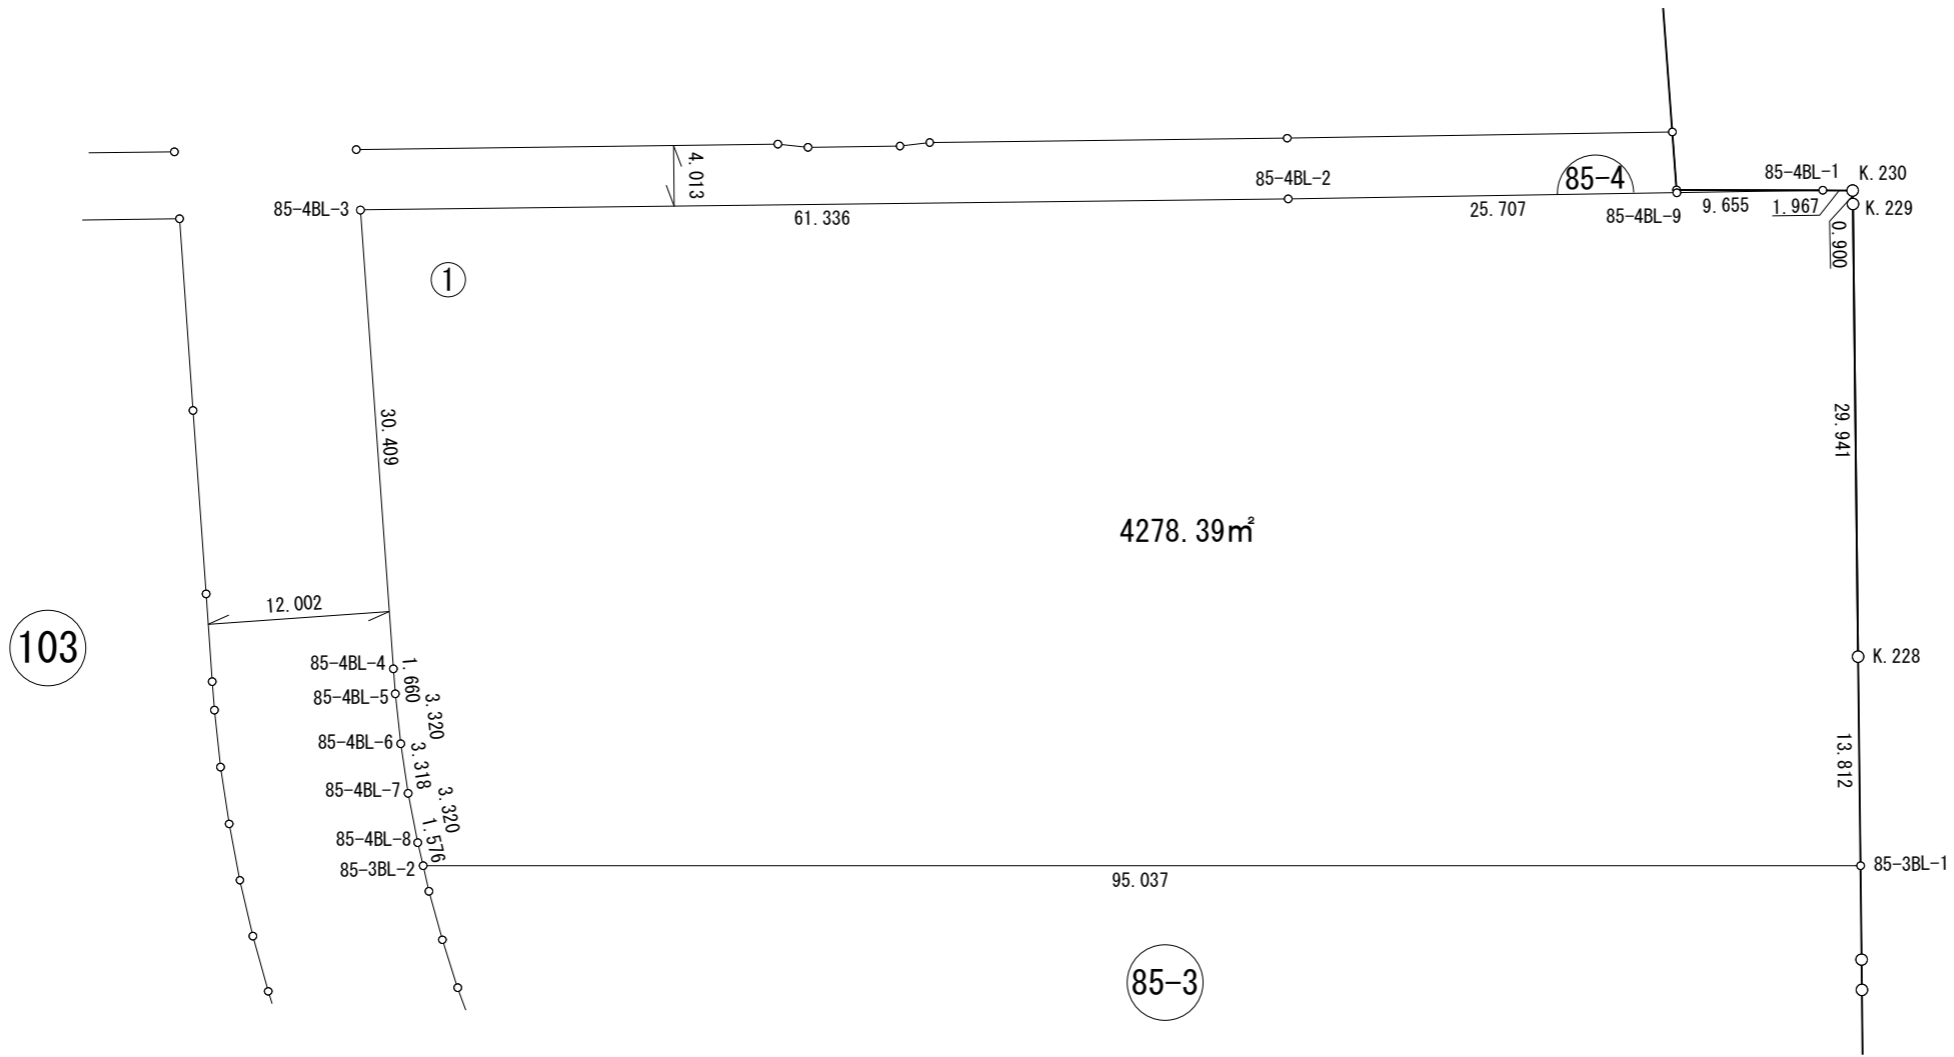


1:500

画地出来形確認測量図

街区番号	85-4BL
街区面積	4278.39㎡
画地面積	4278.39㎡

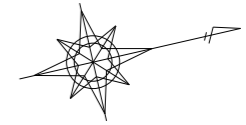

※世界測地系面積です。