
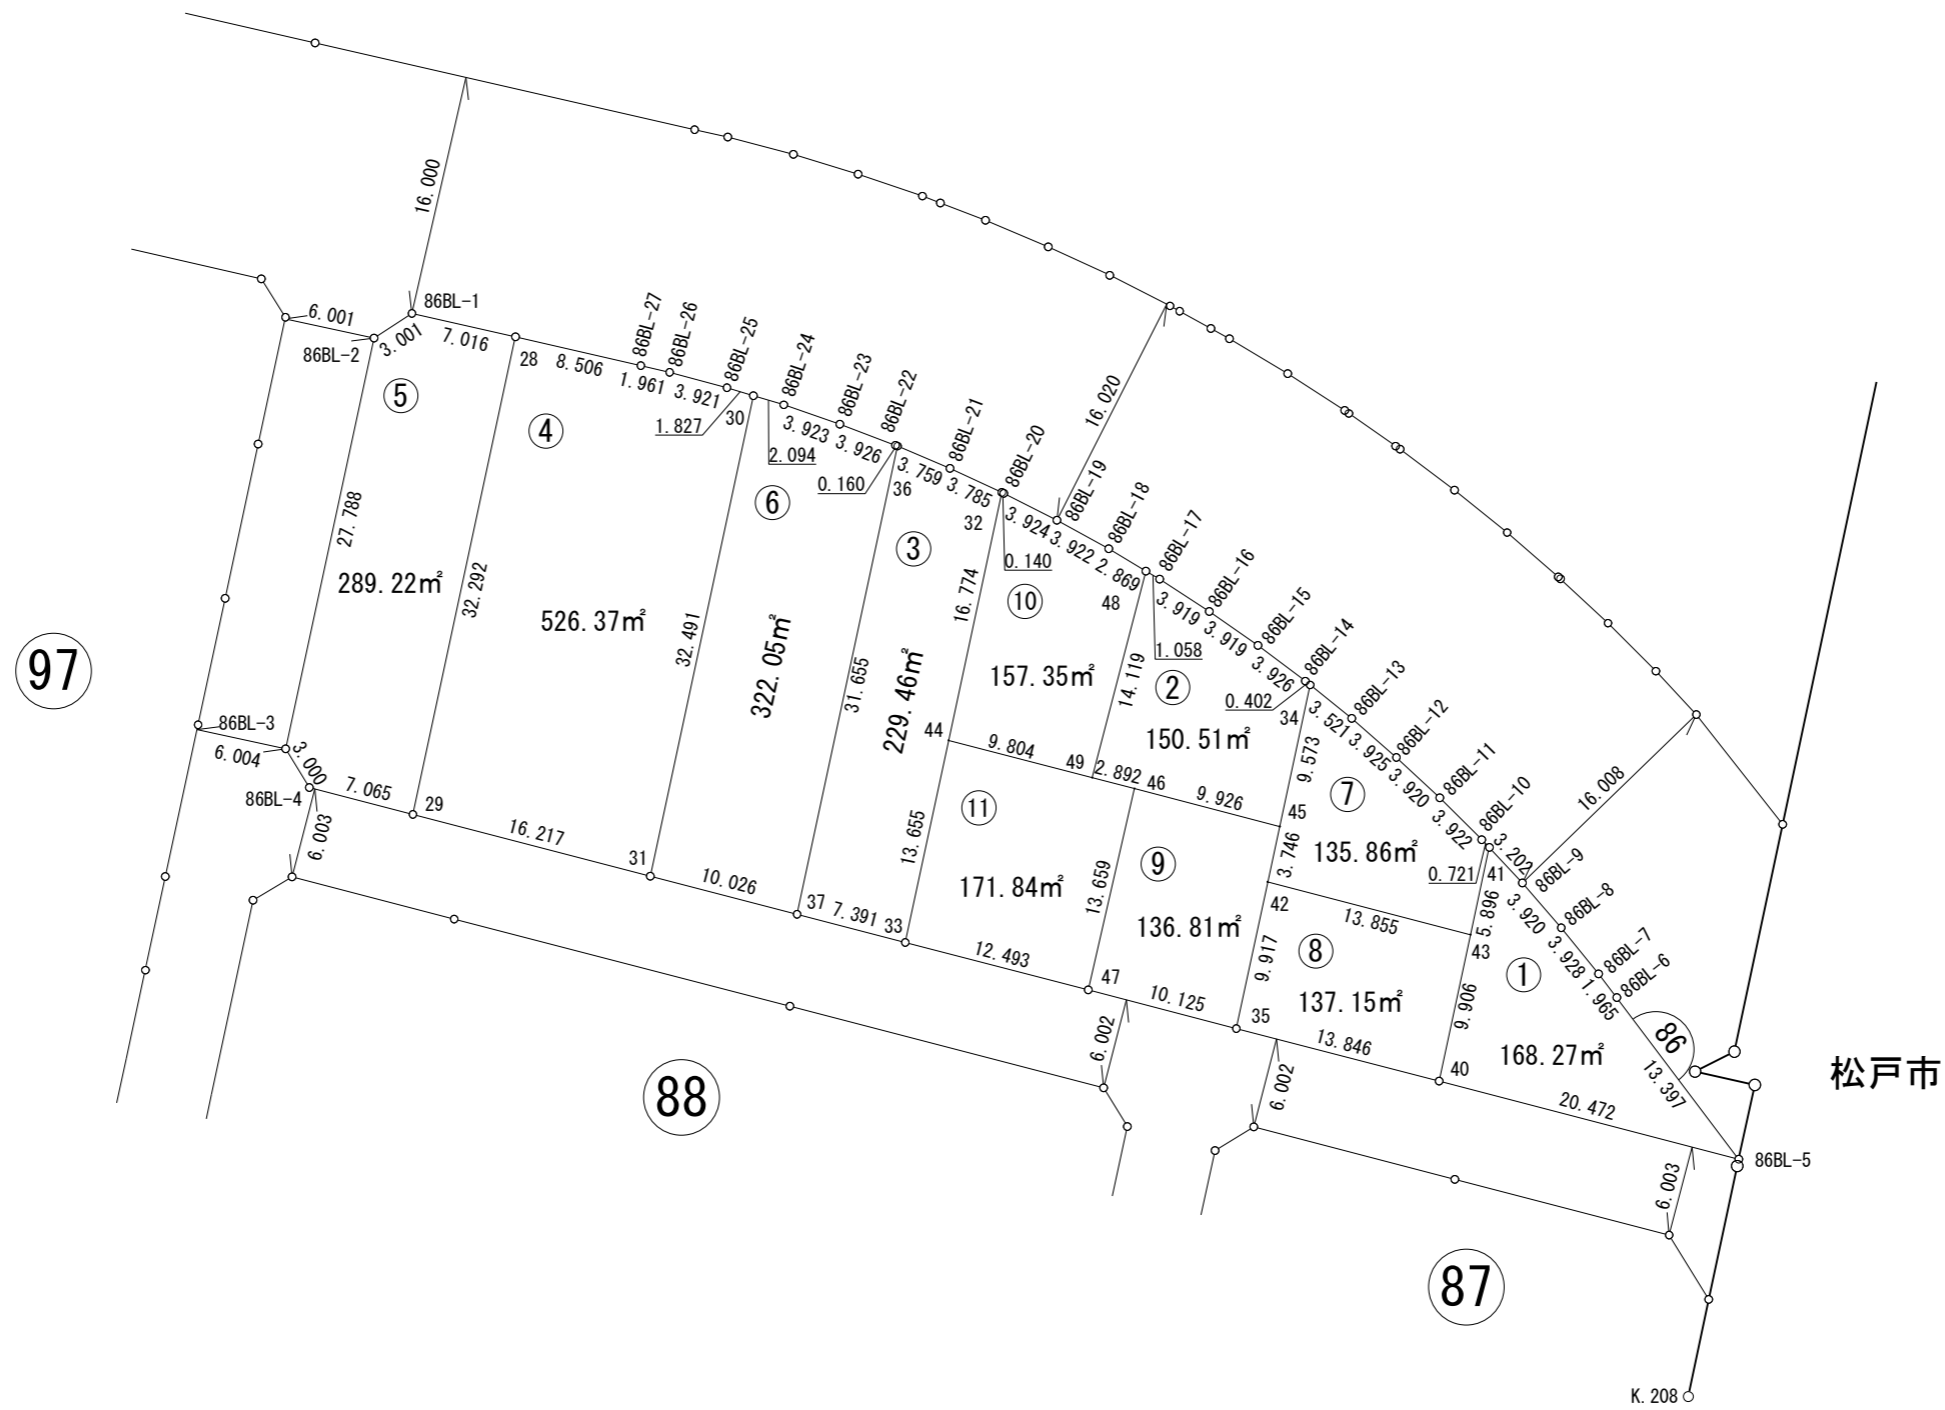


画地出来形確認測量図

街区番号	86BL
街区面積	2424.95㎡
画地面積	2424.89㎡

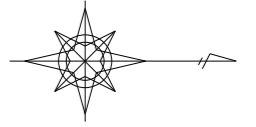

松戸市

※世界測地系面積です。