
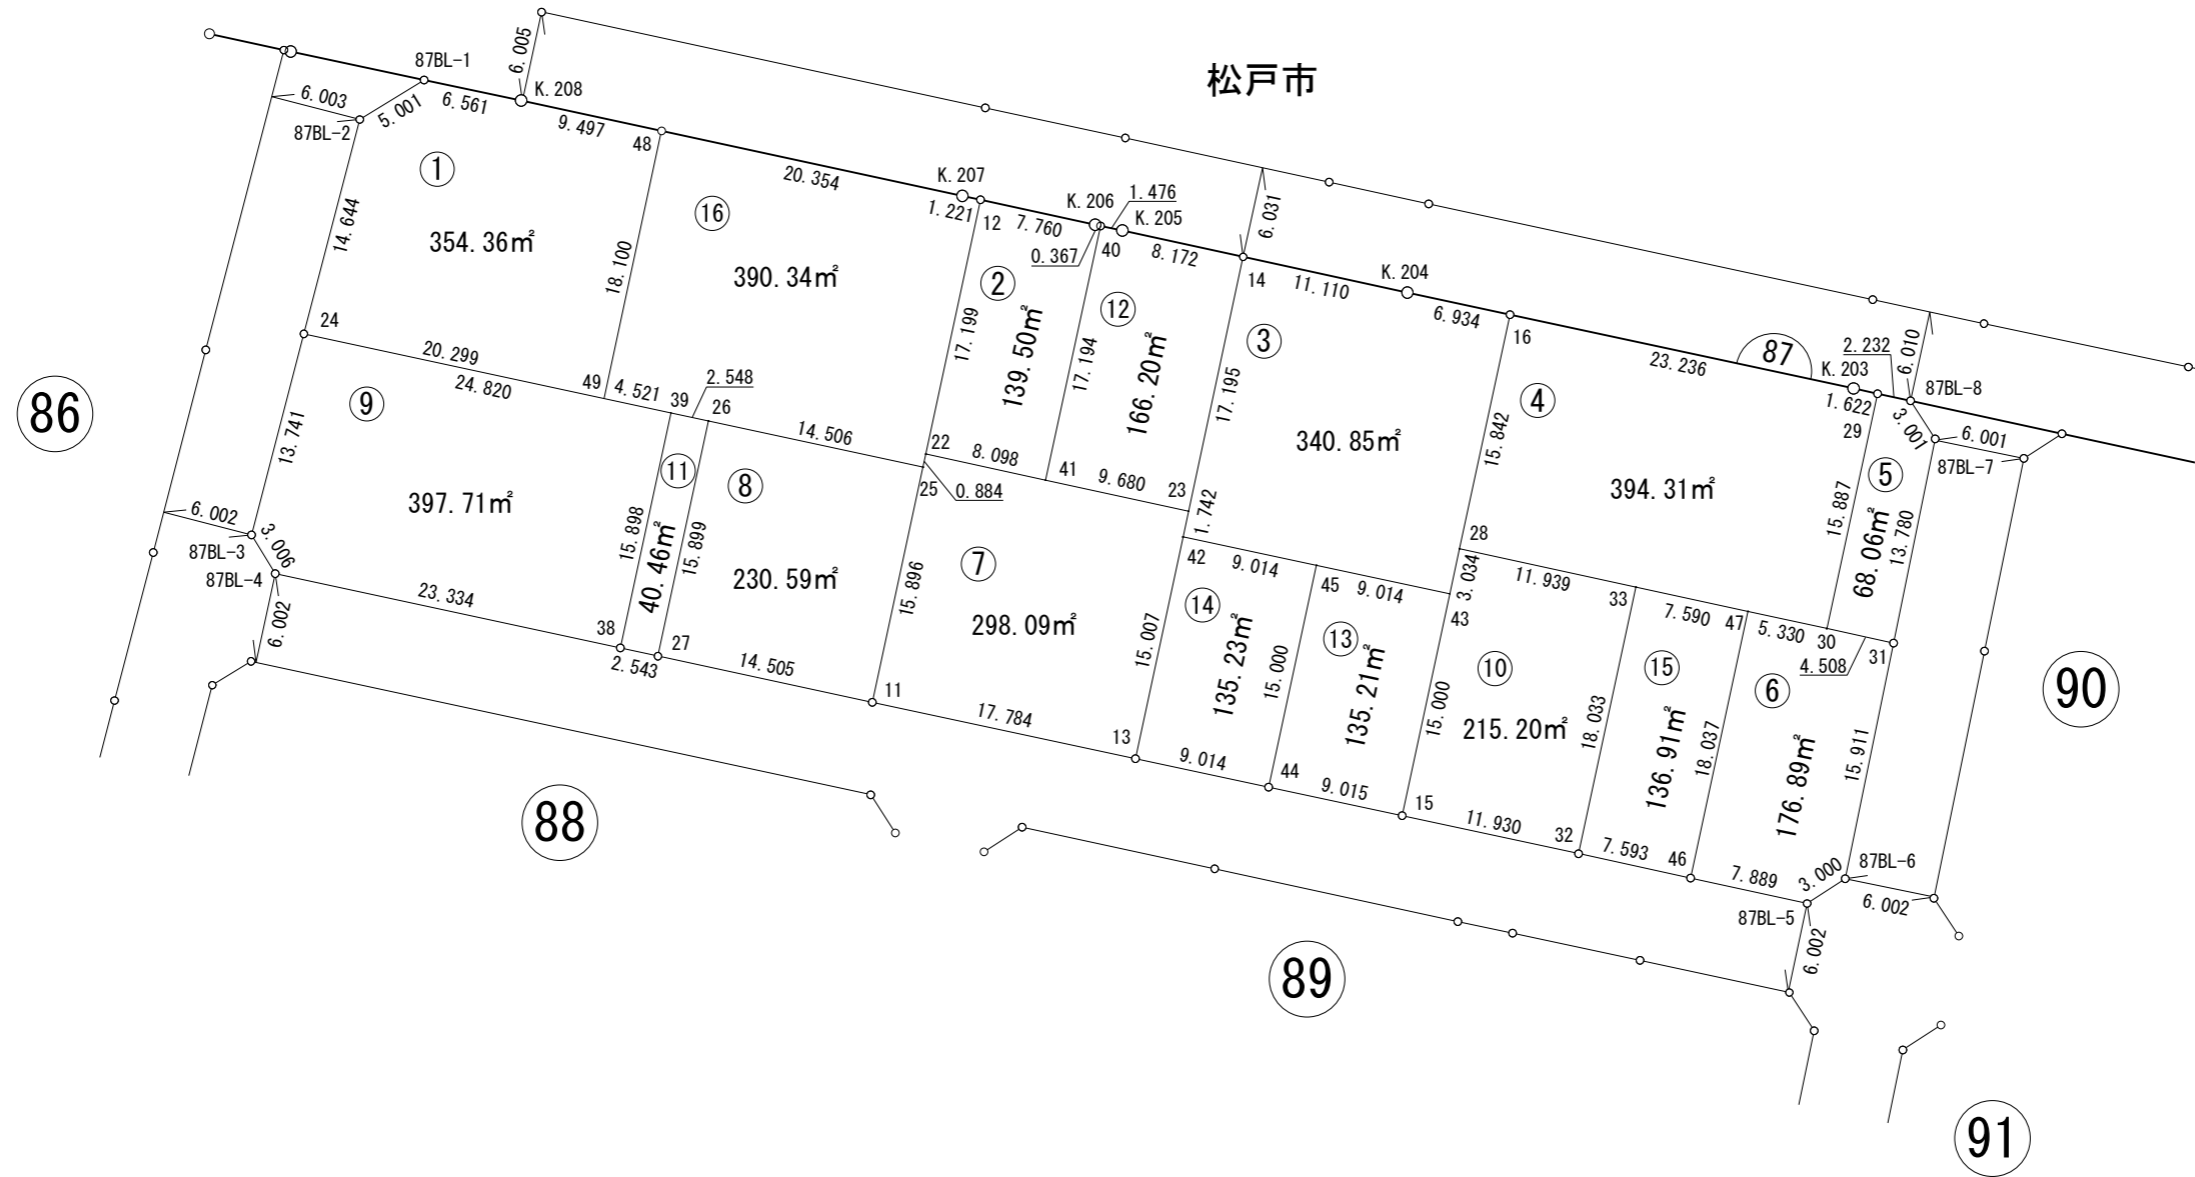


画地出来形確認測量図

街区番号	87BL
街区面積	3620.00㎡
画地面積	3619.91㎡

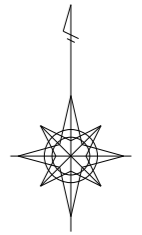

※世界測地系面積です。