
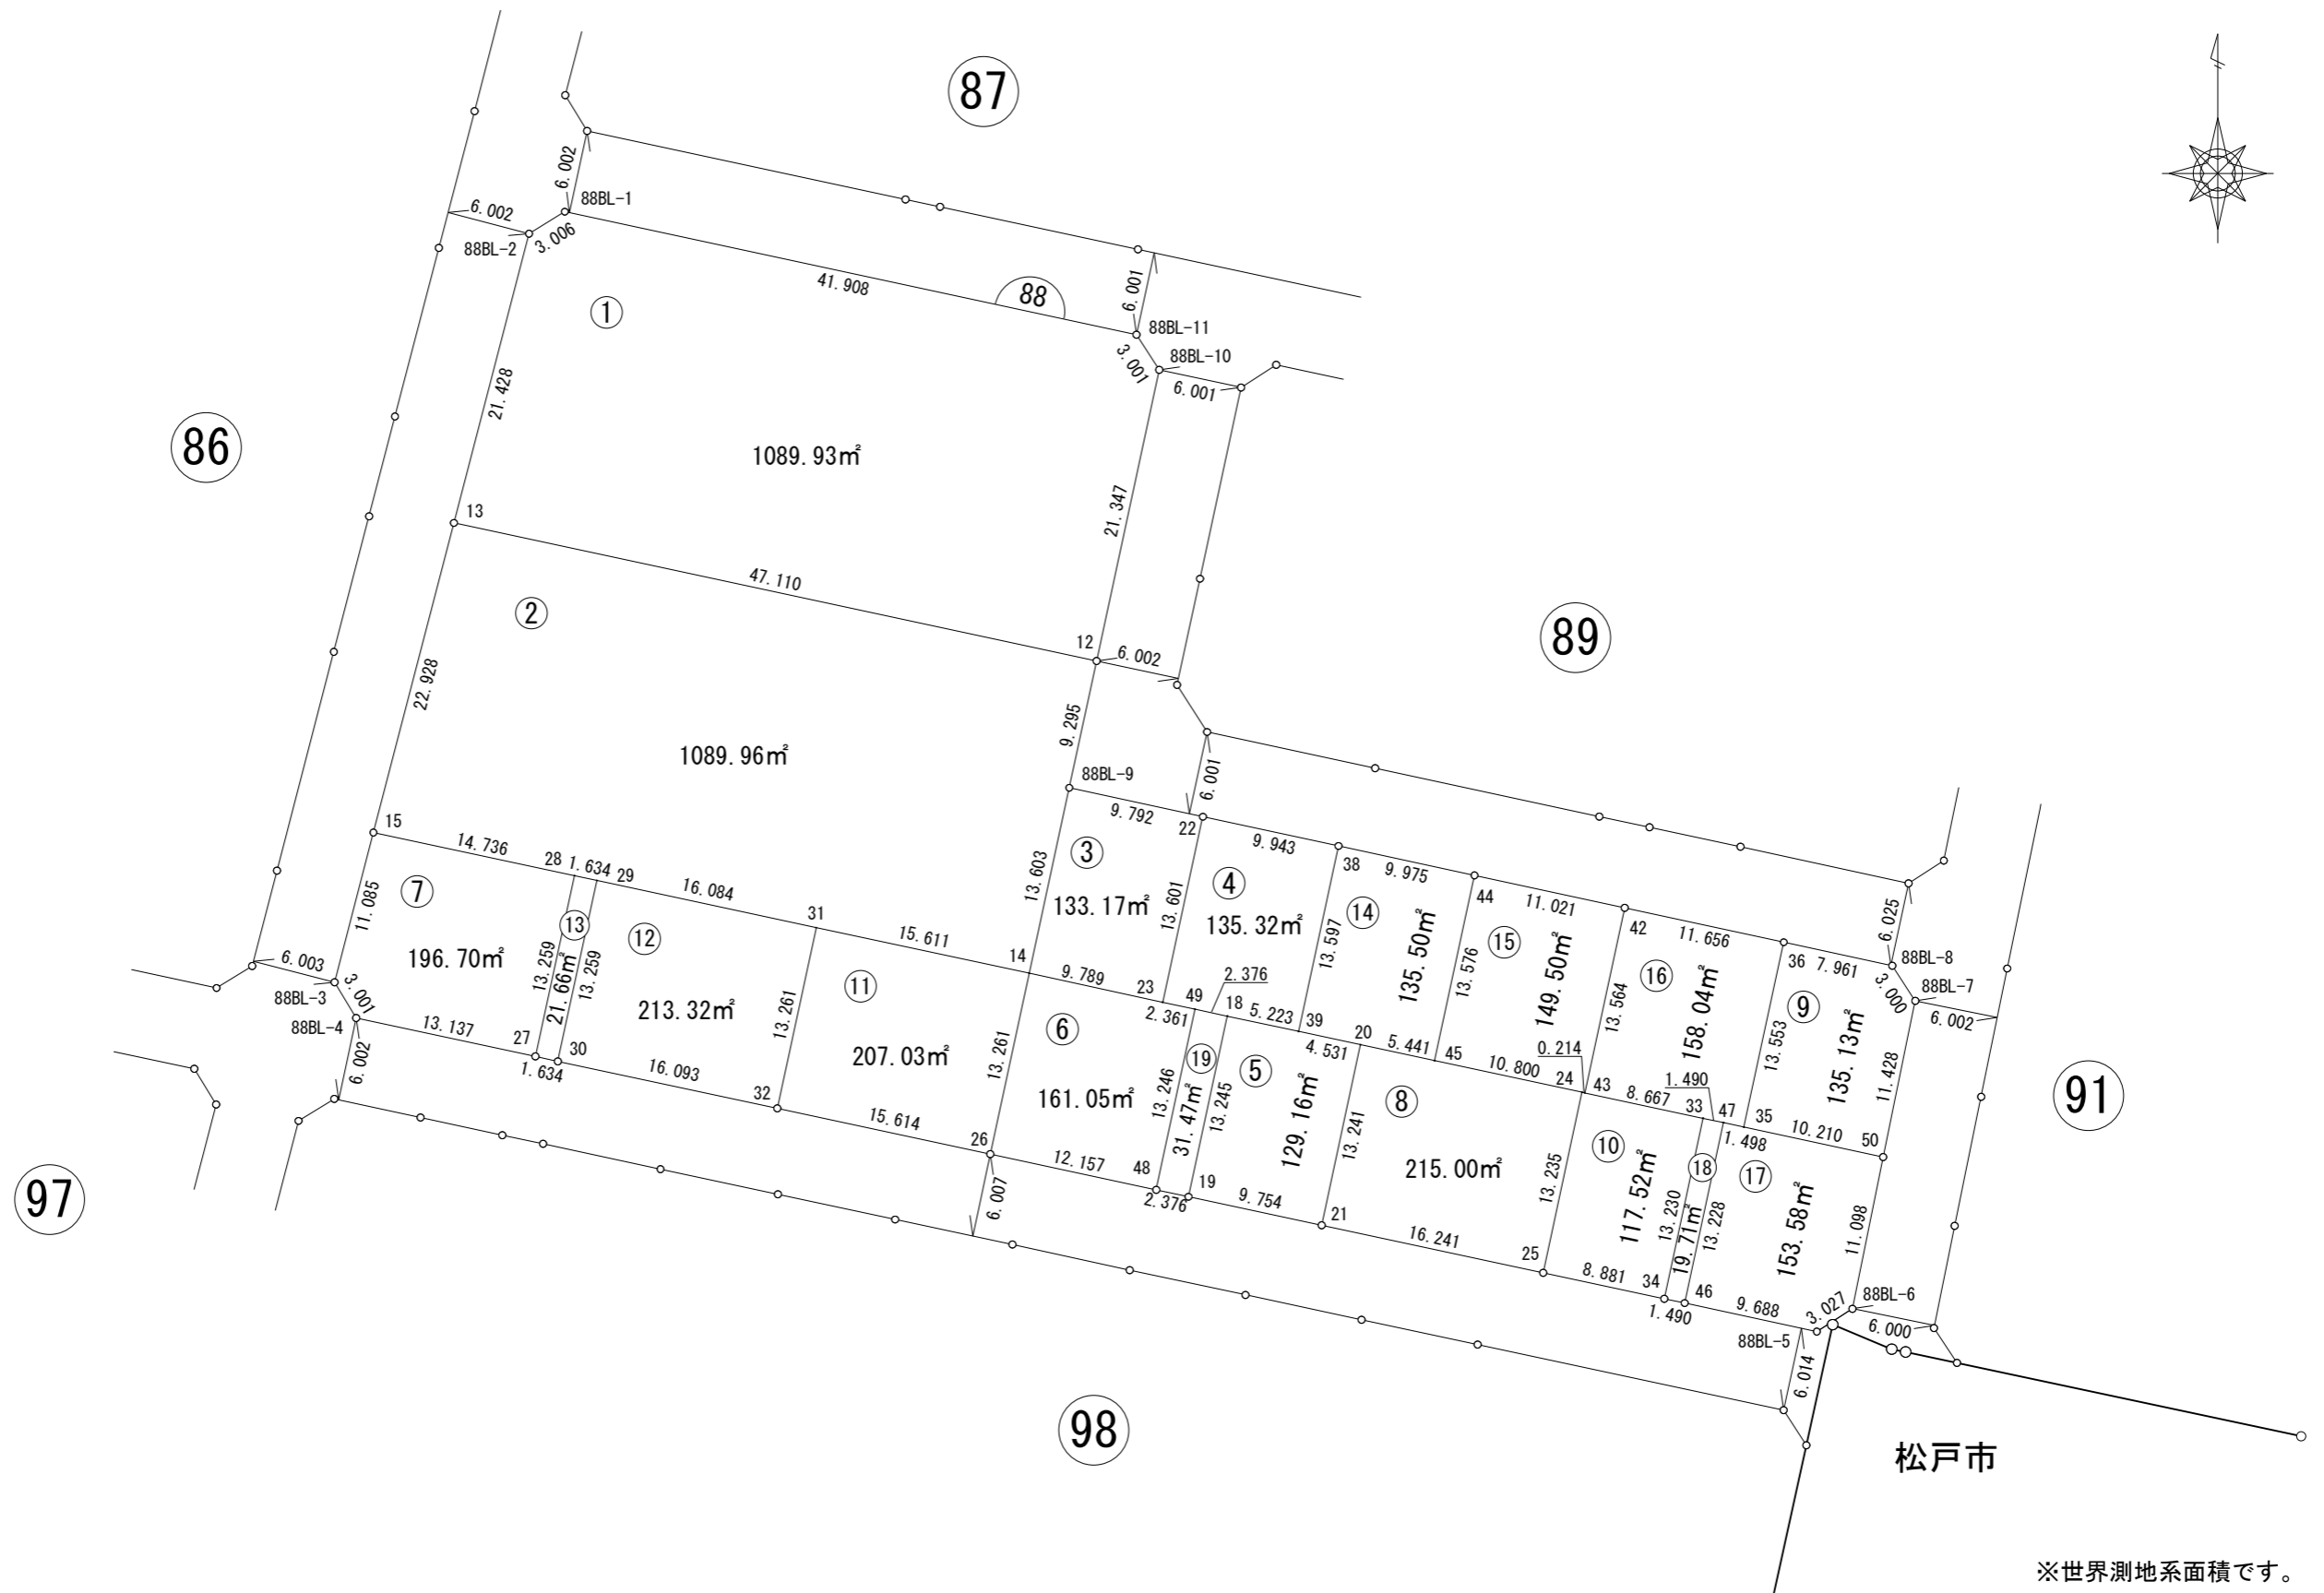


画地出来形確認測量図

街区番号	88BL
街区面積	4492.83㎡
画地面積	4492.75㎡

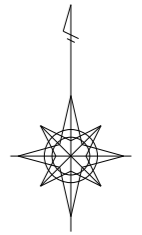

松戸市

※世界測地系面積です。