
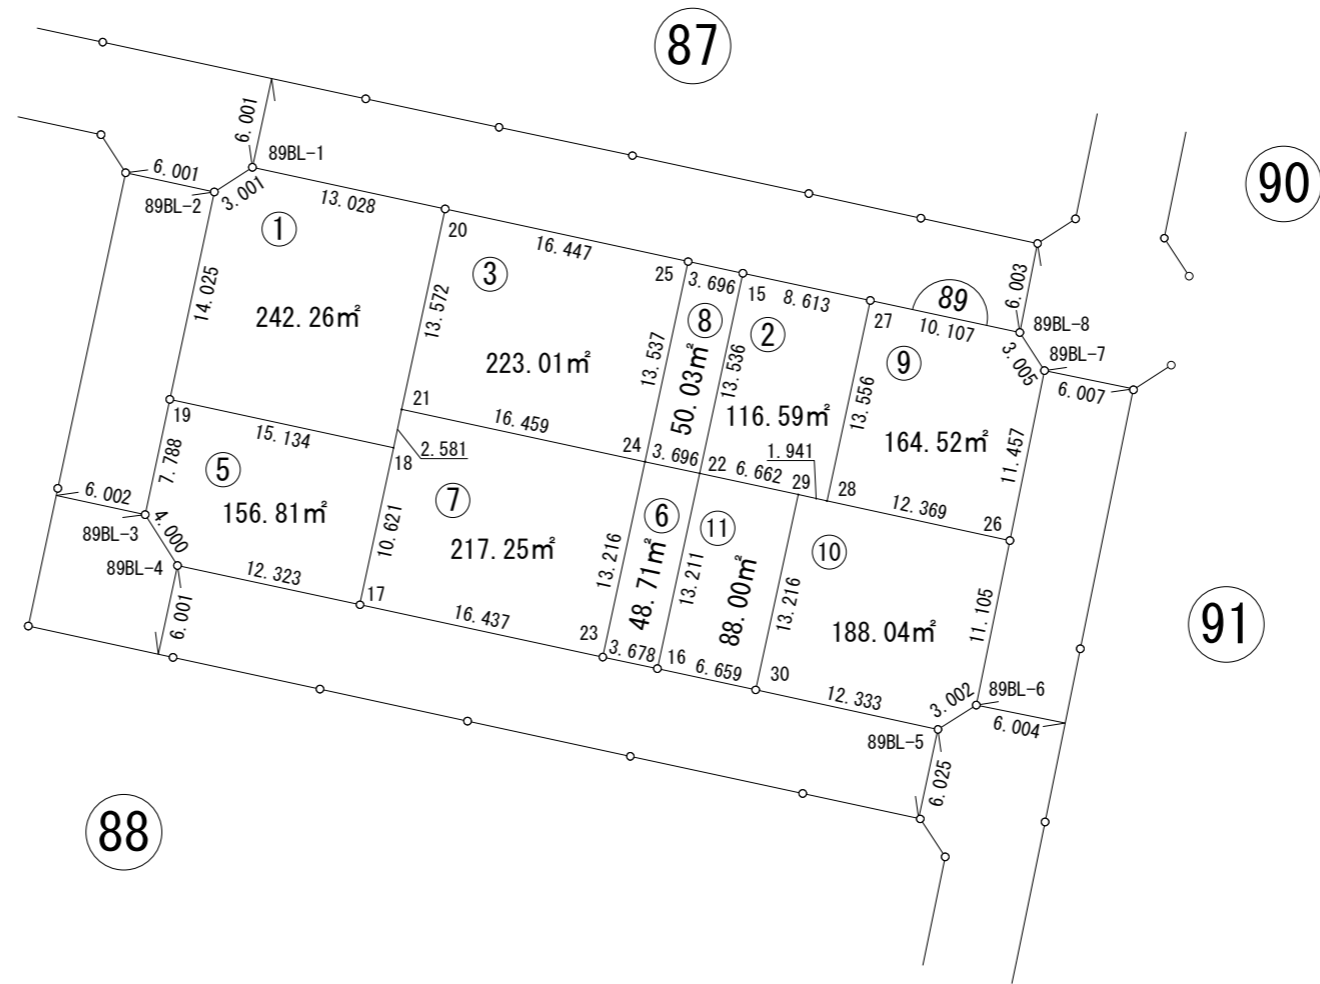


画地出来形確認測量図

街区番号	89BL
街区面積	1495.26㎡
画地面積	1495.22㎡

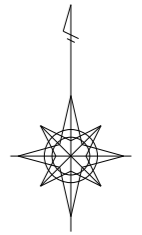

※世界測地系面積です。