
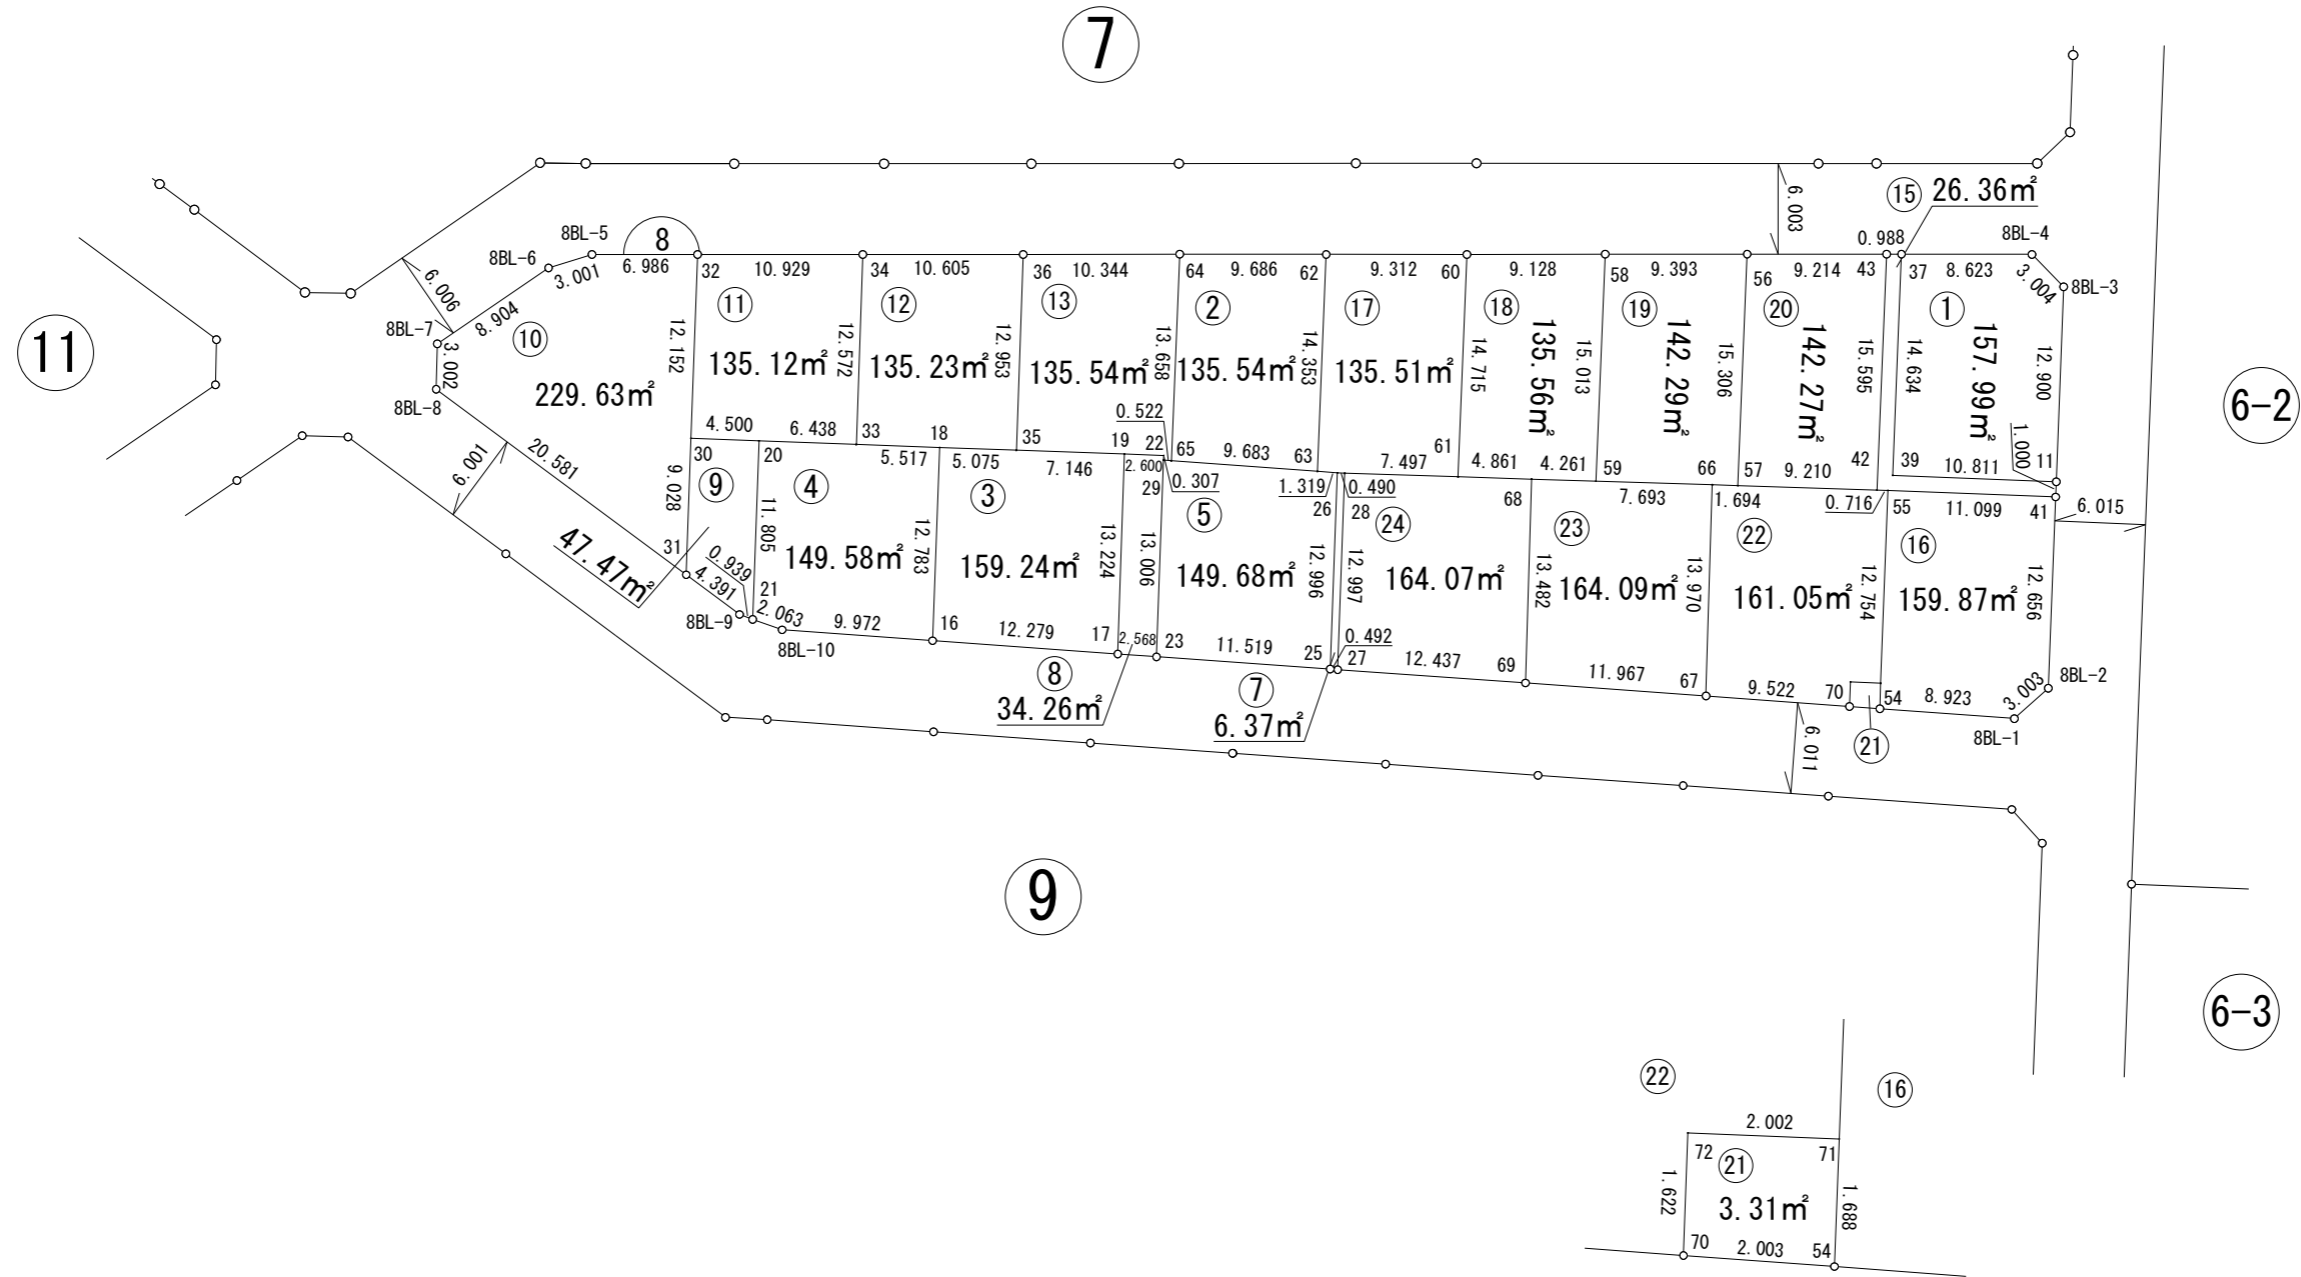


画地出来形確認測量図

| | |
|------|----------|
| 街区番号 | 8BL |
| 街区面積 | 2710.14㎡ |
| 画地面積 | 2710.03㎡ |

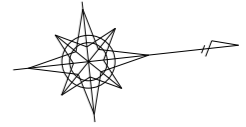

1/100

※世界測地系面積です。